

FORSCHUNGEN IN EPHESOS XVII/1


Christoph Baier

DIE PALASTANLAGE OBERHALB DES THEATERS VON EPHESOS

Mit Beiträgen von Gerhard Forstenpointner, Alfred Galik, Walter Prochaska, Nikolaus Schindel, Özlem Vapur und Gerald E. Weissengruber

Planmappe

VERLAG DER ÖSTERREICHISCHEN AKADEMIE DER WISSENSCHAFTEN

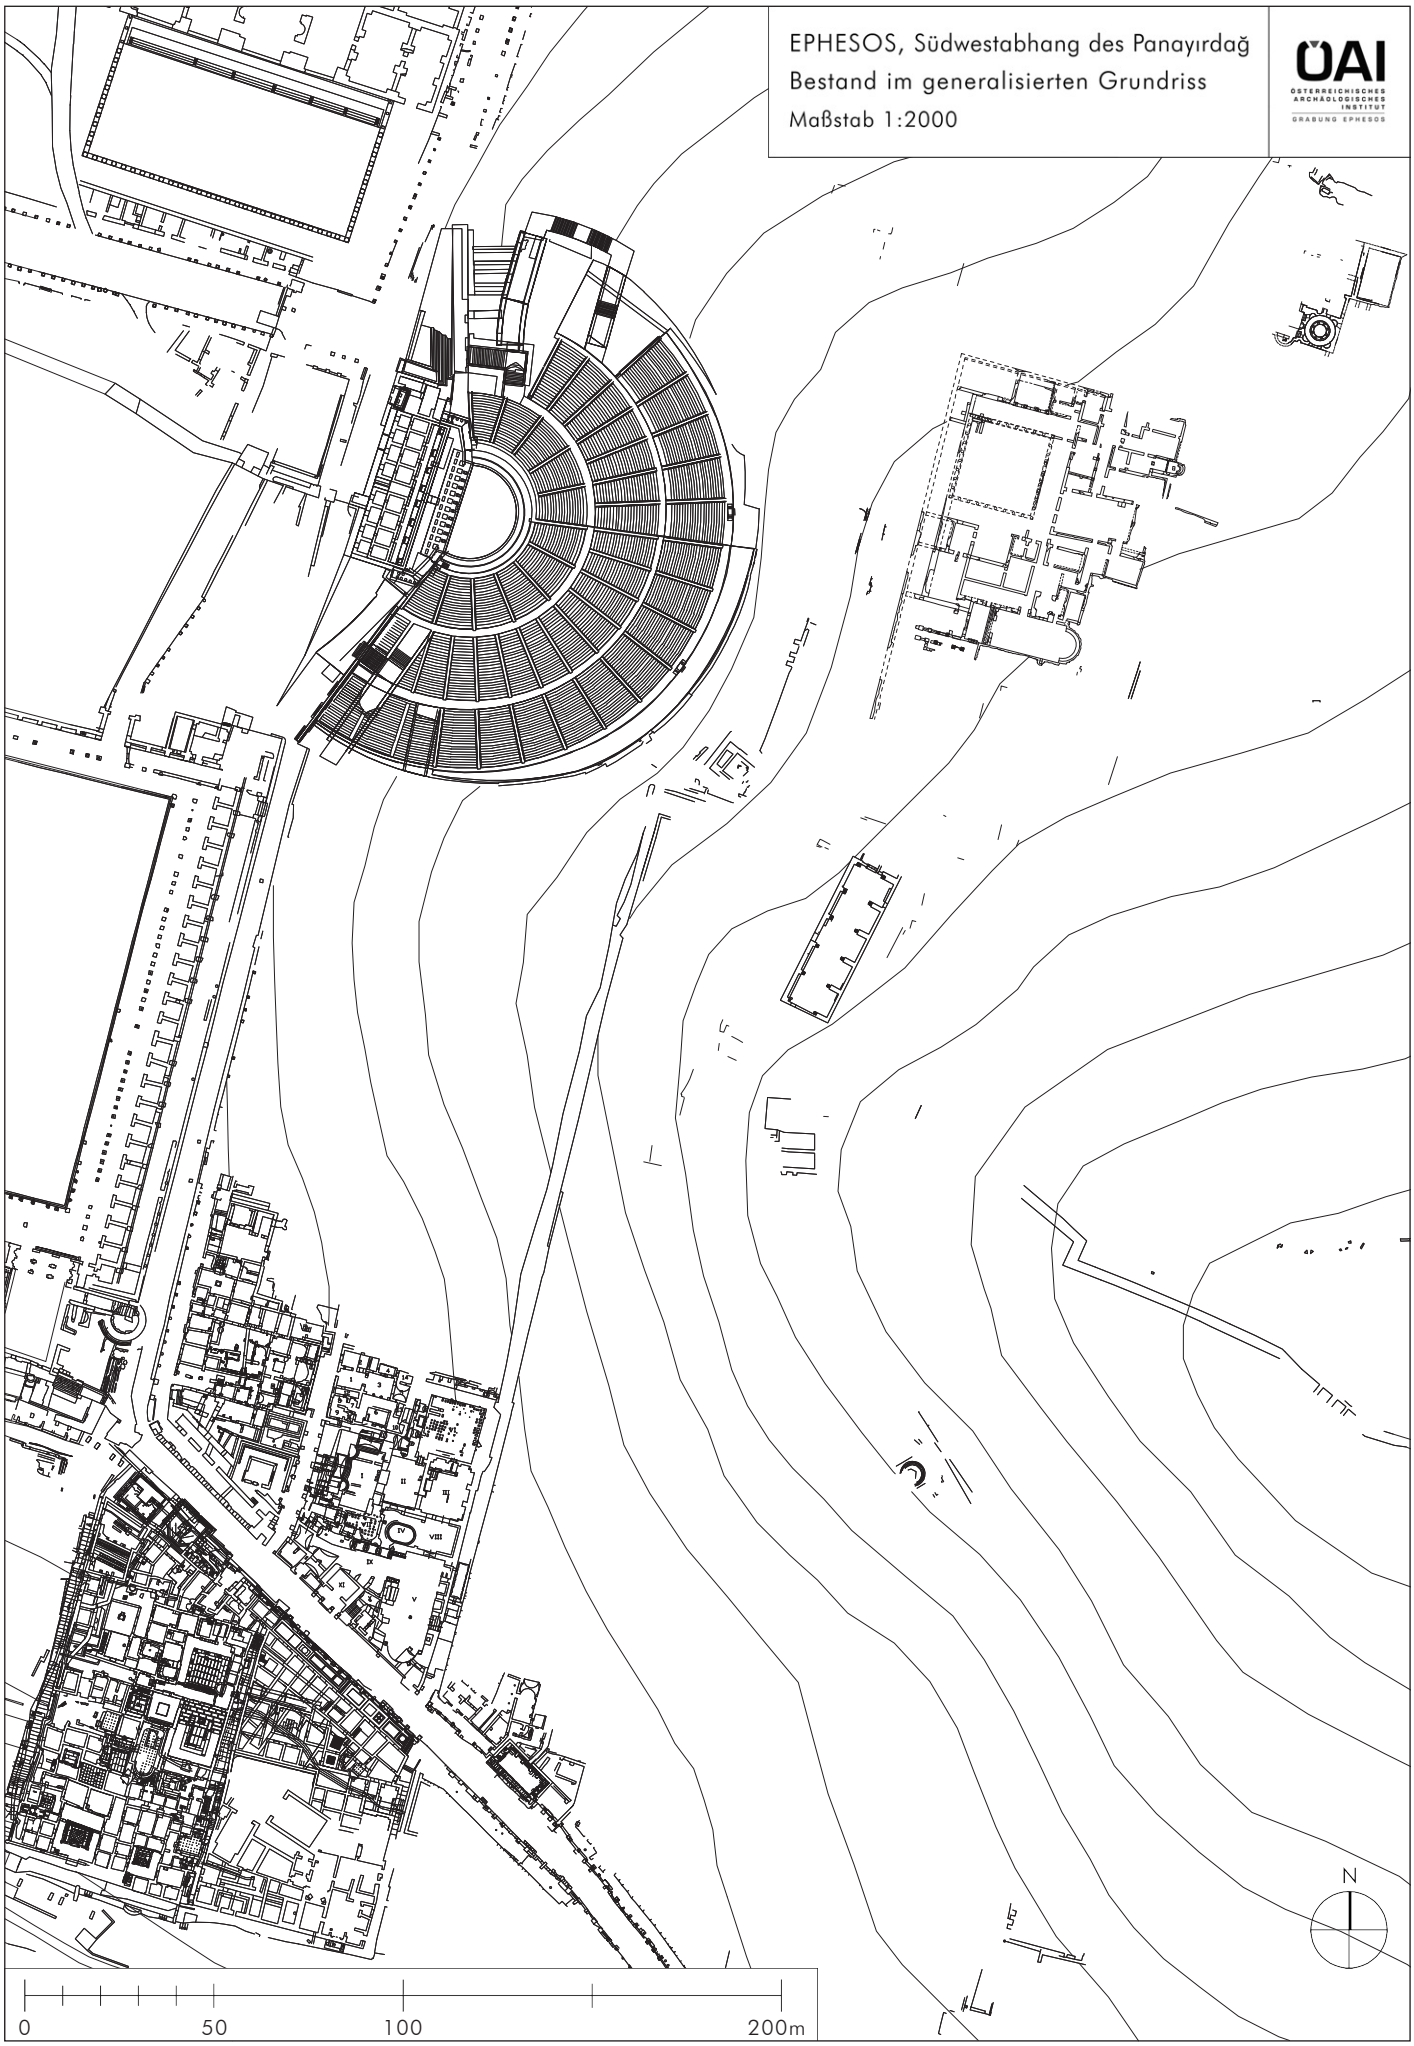

EPHESOS, Südwestabhang des Panayırdağ
Bestand im generalisierten Grundriss
Maßstab 1:2000
ÖAI
ÖSTERREICHISCHES ARCHÄOLOGISCHES INSTITUT
GRABUNG EPHESOS
N
0
50
100
200m

PLAN 1

Mauerbestand 2013, aufgehend	
Mauerbestand 1930, aufgehend	
Mauerbestand 2013, Fundamente	
Mauerbestand 1930, Fundamente	
Ergänzungen	
Bodenbefunde und Basen 2013	
Bodenbefunde und Basen 1930	

EPHESOS, *Domus* oberhalb des Theaters
Bestand im generalisierten Grundriss
Maßstab 1:500

ÖAI
ÖSTERREICHISCHES ARCHÄOLOGISCHES INSTITUT
GRABUNG EPHESOS

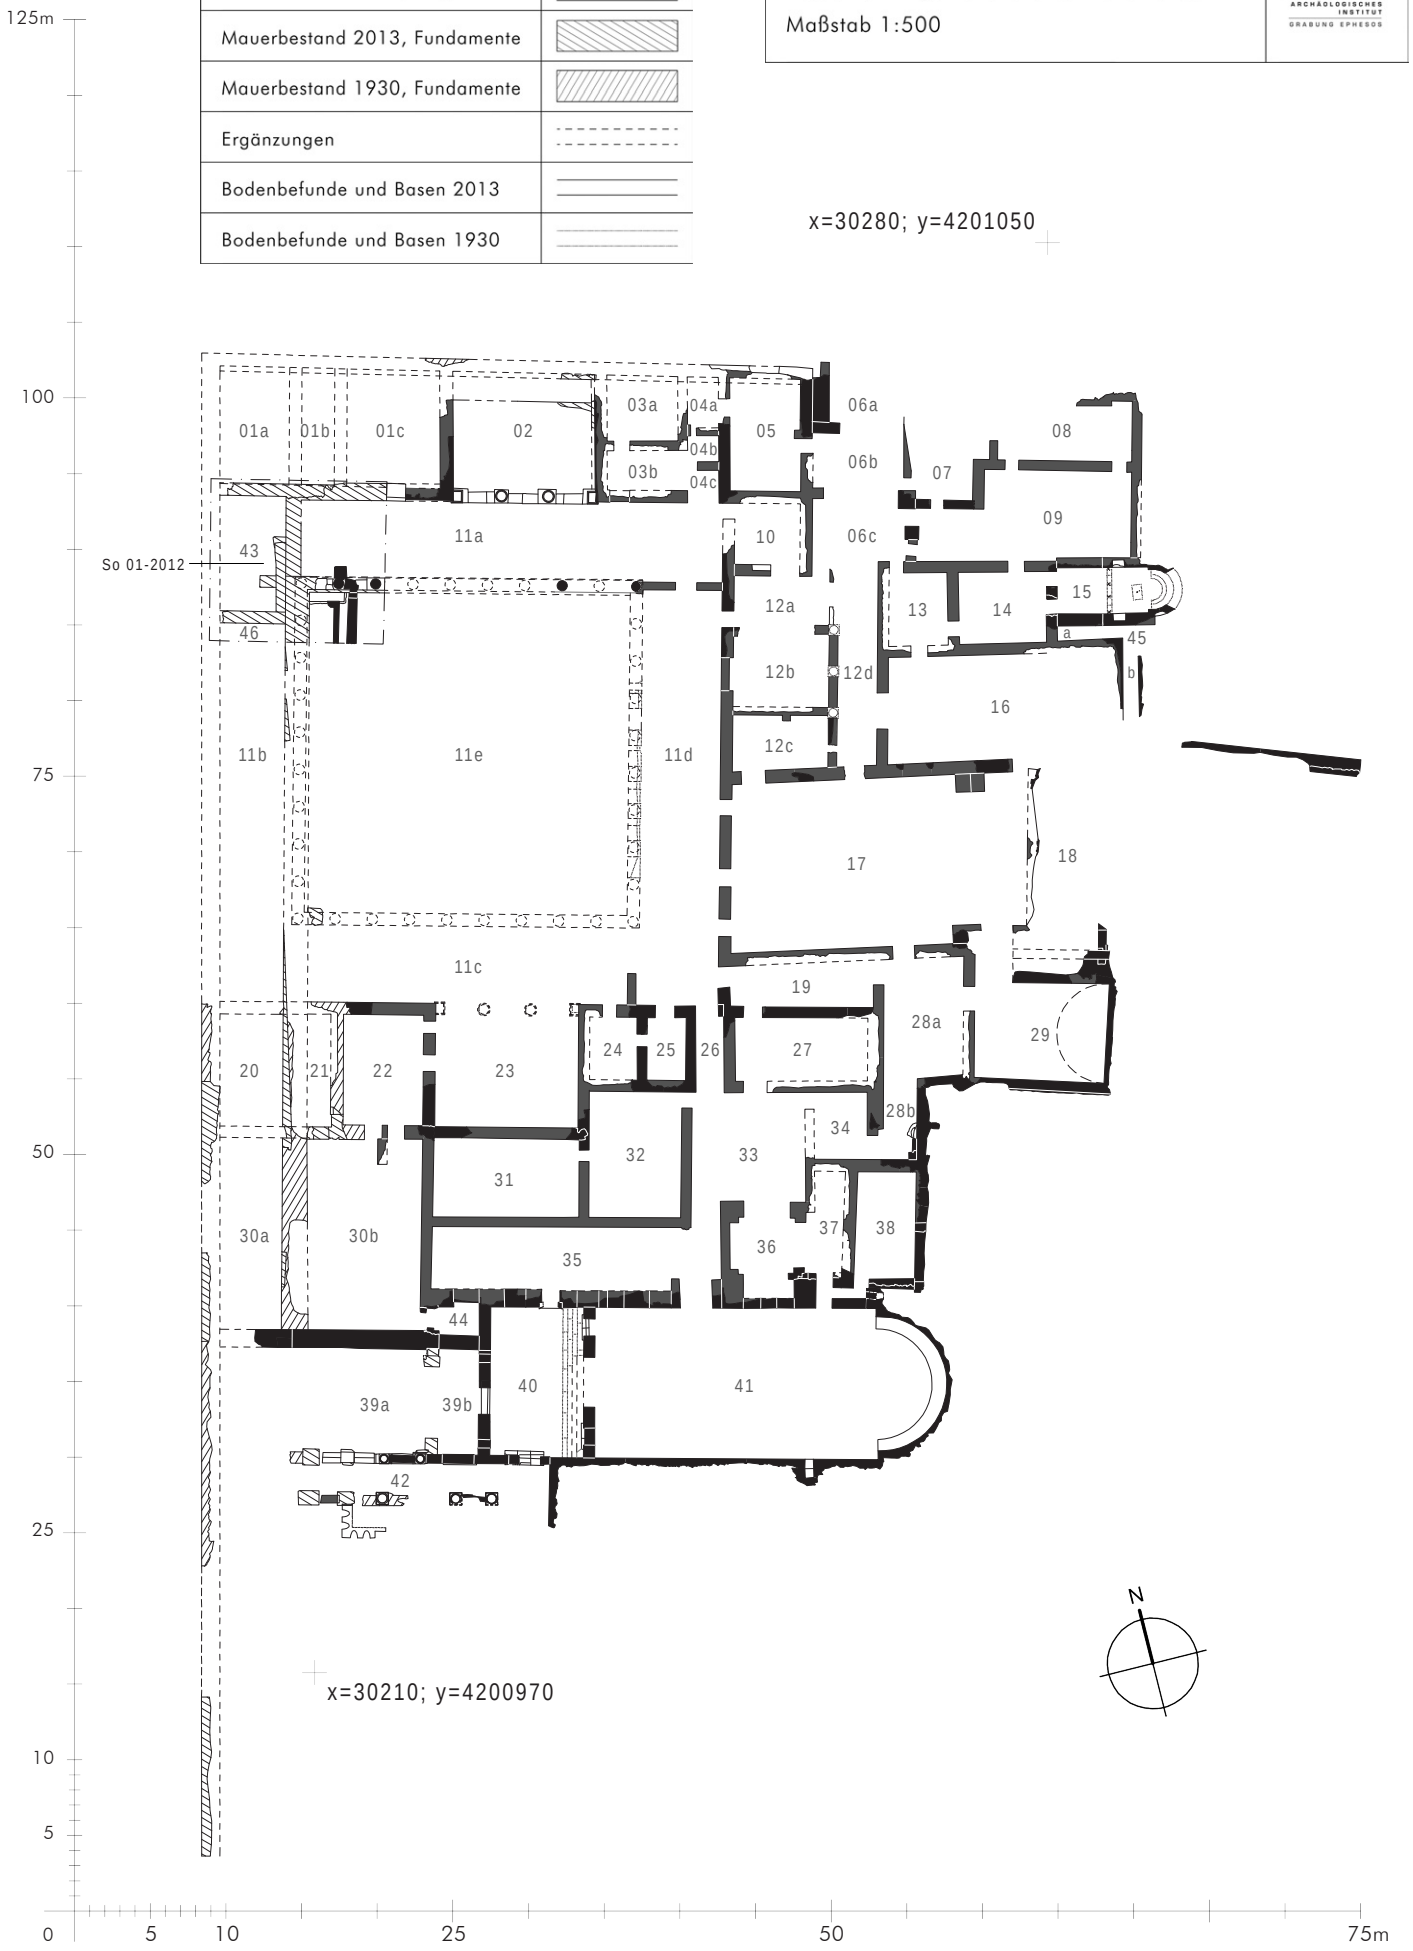


PLAN 5

Mauerbestand 2013, aufgehend	
Mauerbestand 1930, aufgehend	
Mauerbestand 2013, Fundamente	
Mauerbestand 1930, Fundamente	
Ergänzungen	
Bodenbefunde und Basen 2013	
Bodenbefunde und Basen 1930	

EPHESOS, *Domus* oberhalb des Theaters
Bestand im generalisierten Grundriss
Maßstab 1:500

ÖAI
ÖSTERREICHISCHES ARCHÄOLOGISCHES INSTITUT
GRABUNG EPHESOS

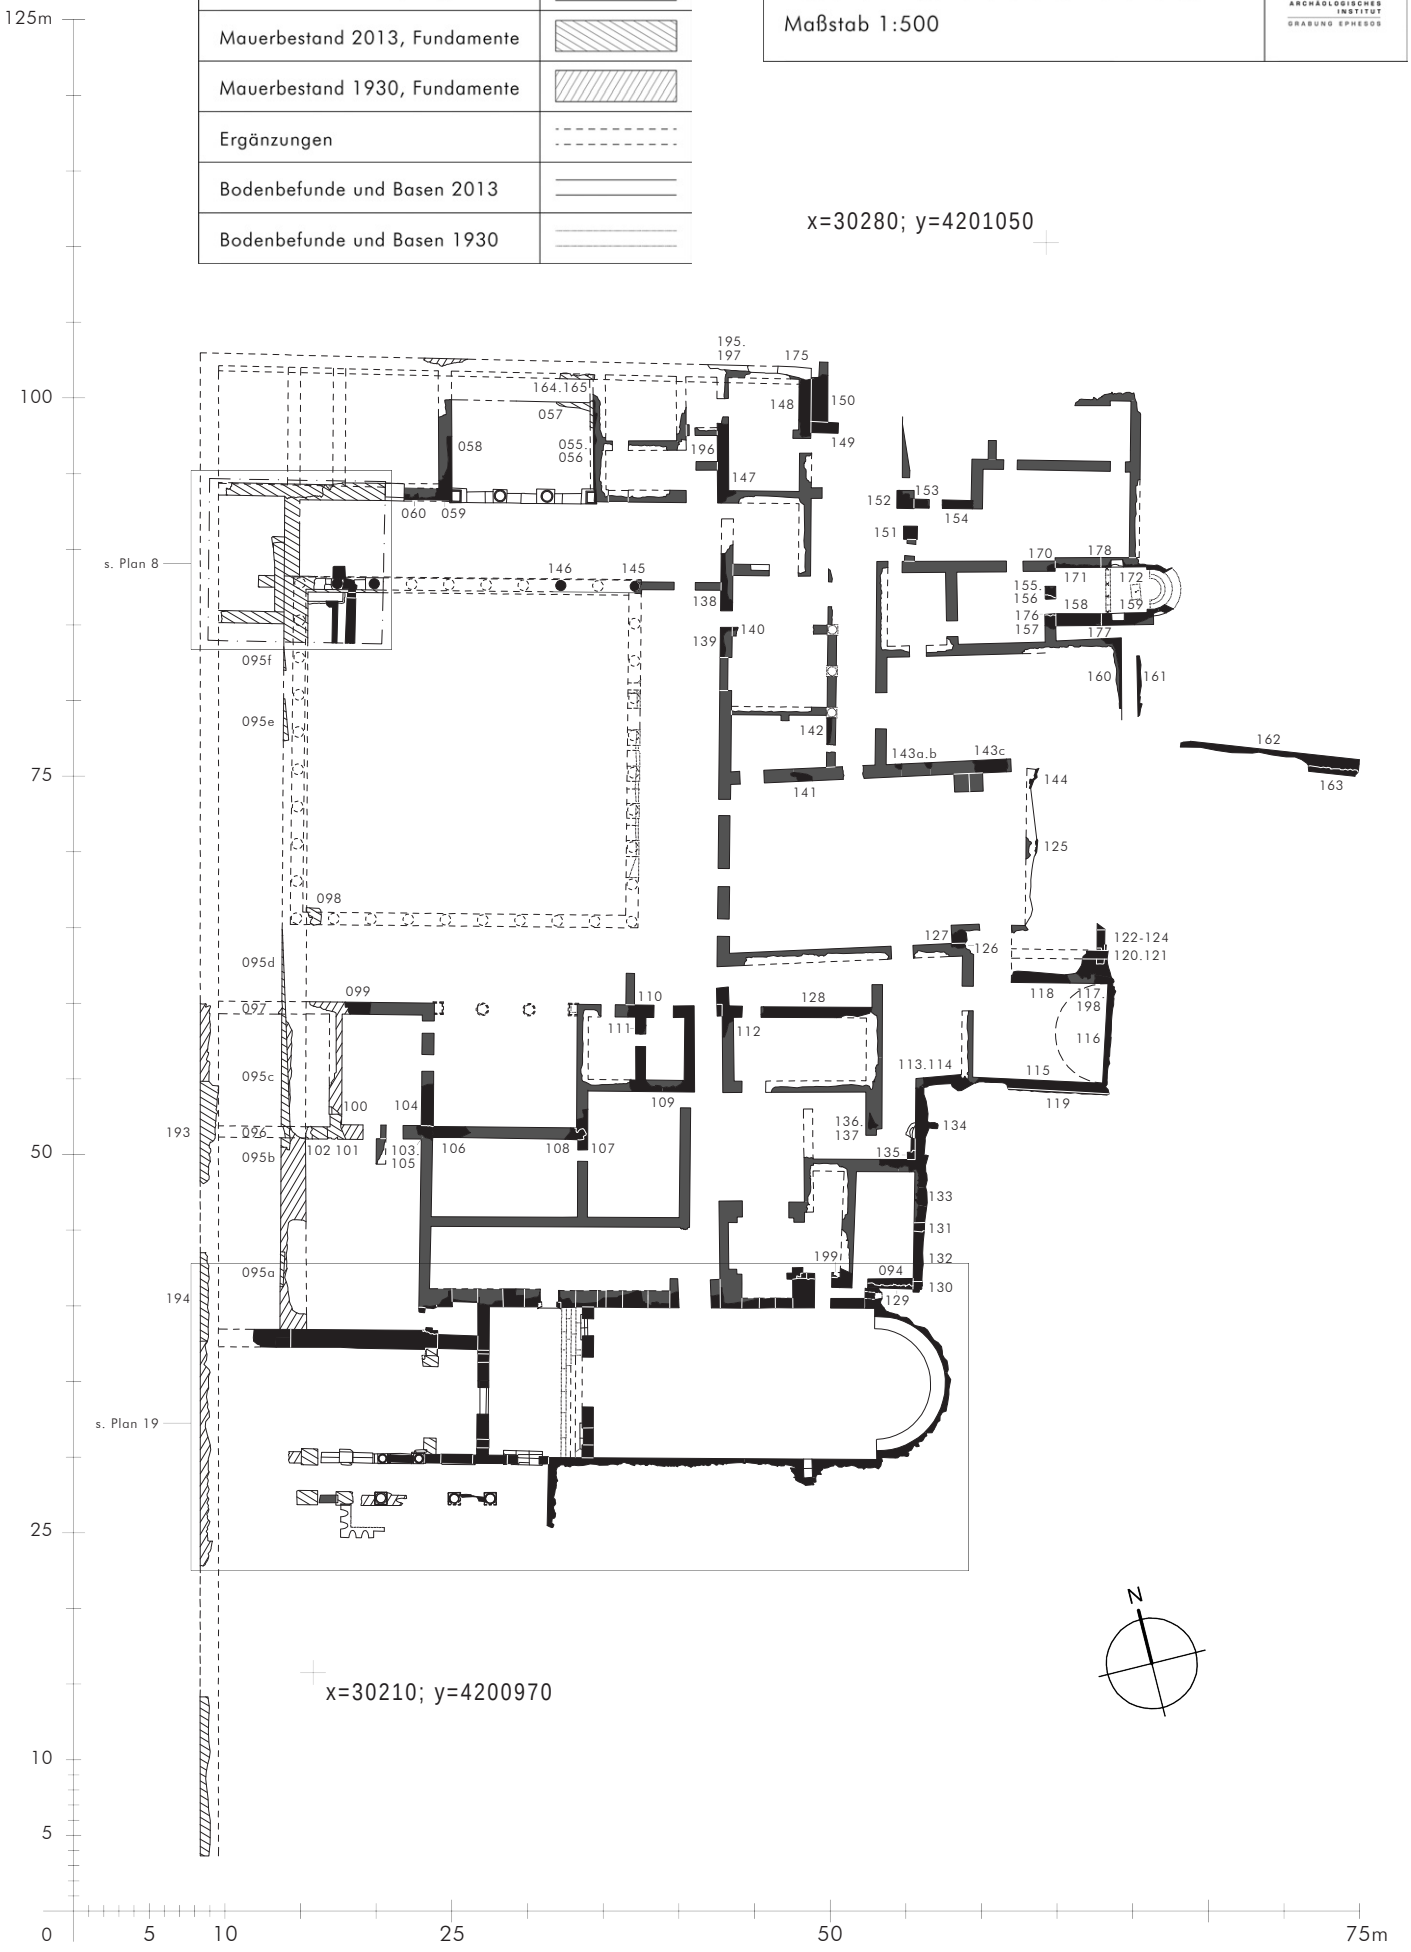

PLAN 6

Kalkmörtel	
Ziegelsplitt	
Lehm	
Erde	
Ergänzungen	
Befund über Meterriss	
Befund verdeckt	
Erdkante	

EPHESOS, *Domus* oberhalb des Theaters
Sondage 01-2012 (NW-Ecke des Peristyls PV 11)

Plannummer: A01/2013


Aufnahme: 2013 C. Baier, J. Goischke

Bearbeitung: C. Baier

ÖAI
ÖSTERREICHISCHES ARCHÄOLOGISCHES INSTITUT
GRABUNG EPHESOS

Maßstab 1:50

Ansicht von Westen
Bestandsplan

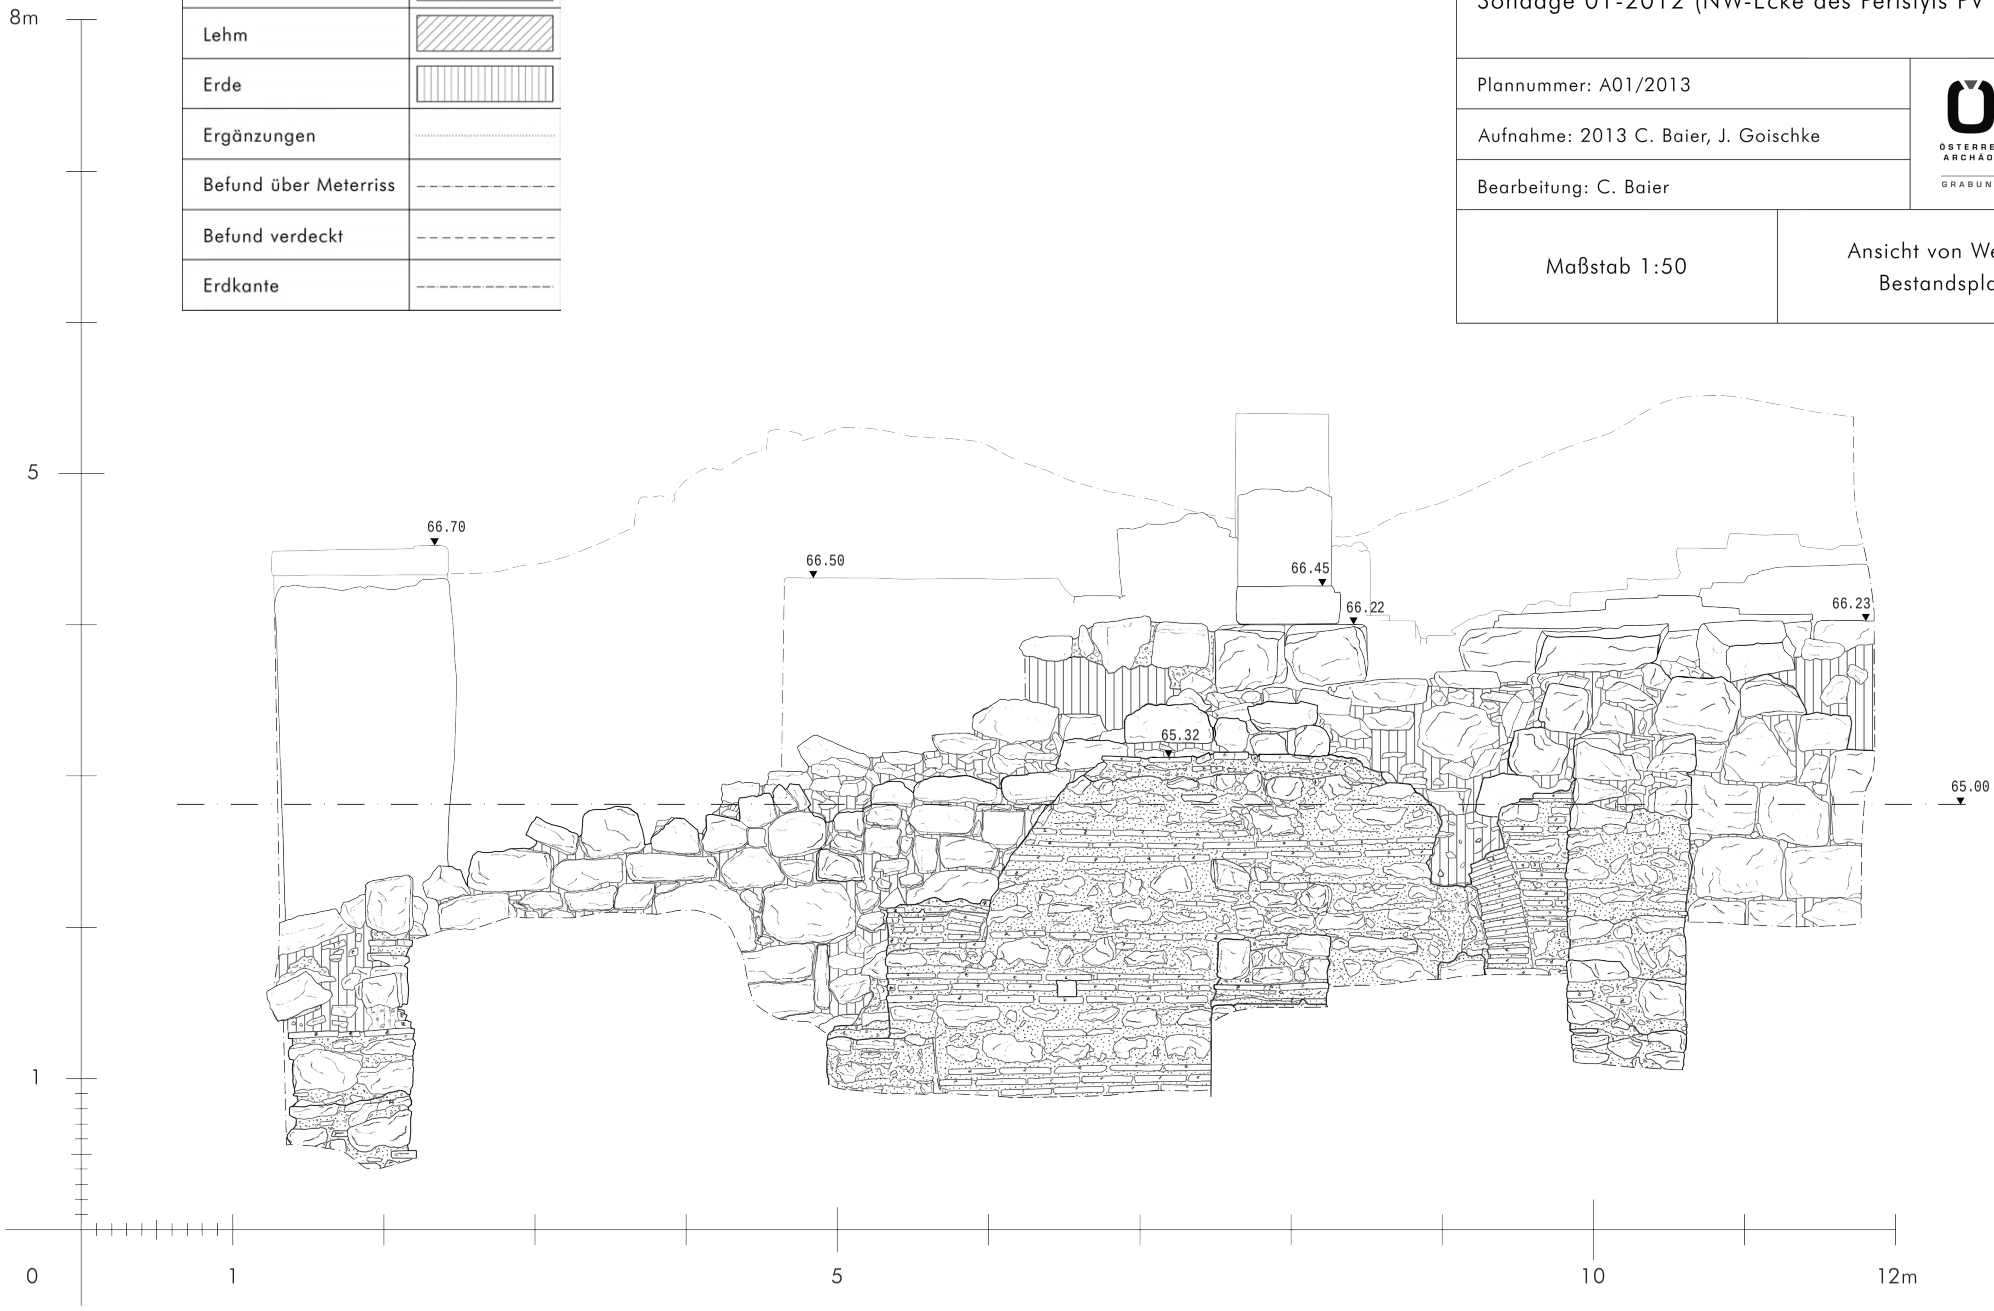


PLAN 10

Kalkmörtel	
Ziegelsplitt	
Lehm	
Erde	
Ergänzungen	
Befund über Meterriss	
Befund verdeckt	
Erdkante	

EPHESOS, *Domus* oberhalb des Theaters
Sondage 01-2012 (NW-Ecke des Peristyls PV 11)

Plannummer: A01/2012	ÖAI ÖSTERREICHISCHES ARCHÄOLOGISCHES INSTITUT GRABUNG EPHESOS
Aufnahme: 2012 C. Baier	
Bearbeitung: C. Baier	
Maßstab 1:50	Schnitt DD - Bestandsplan Projektion nach Norden

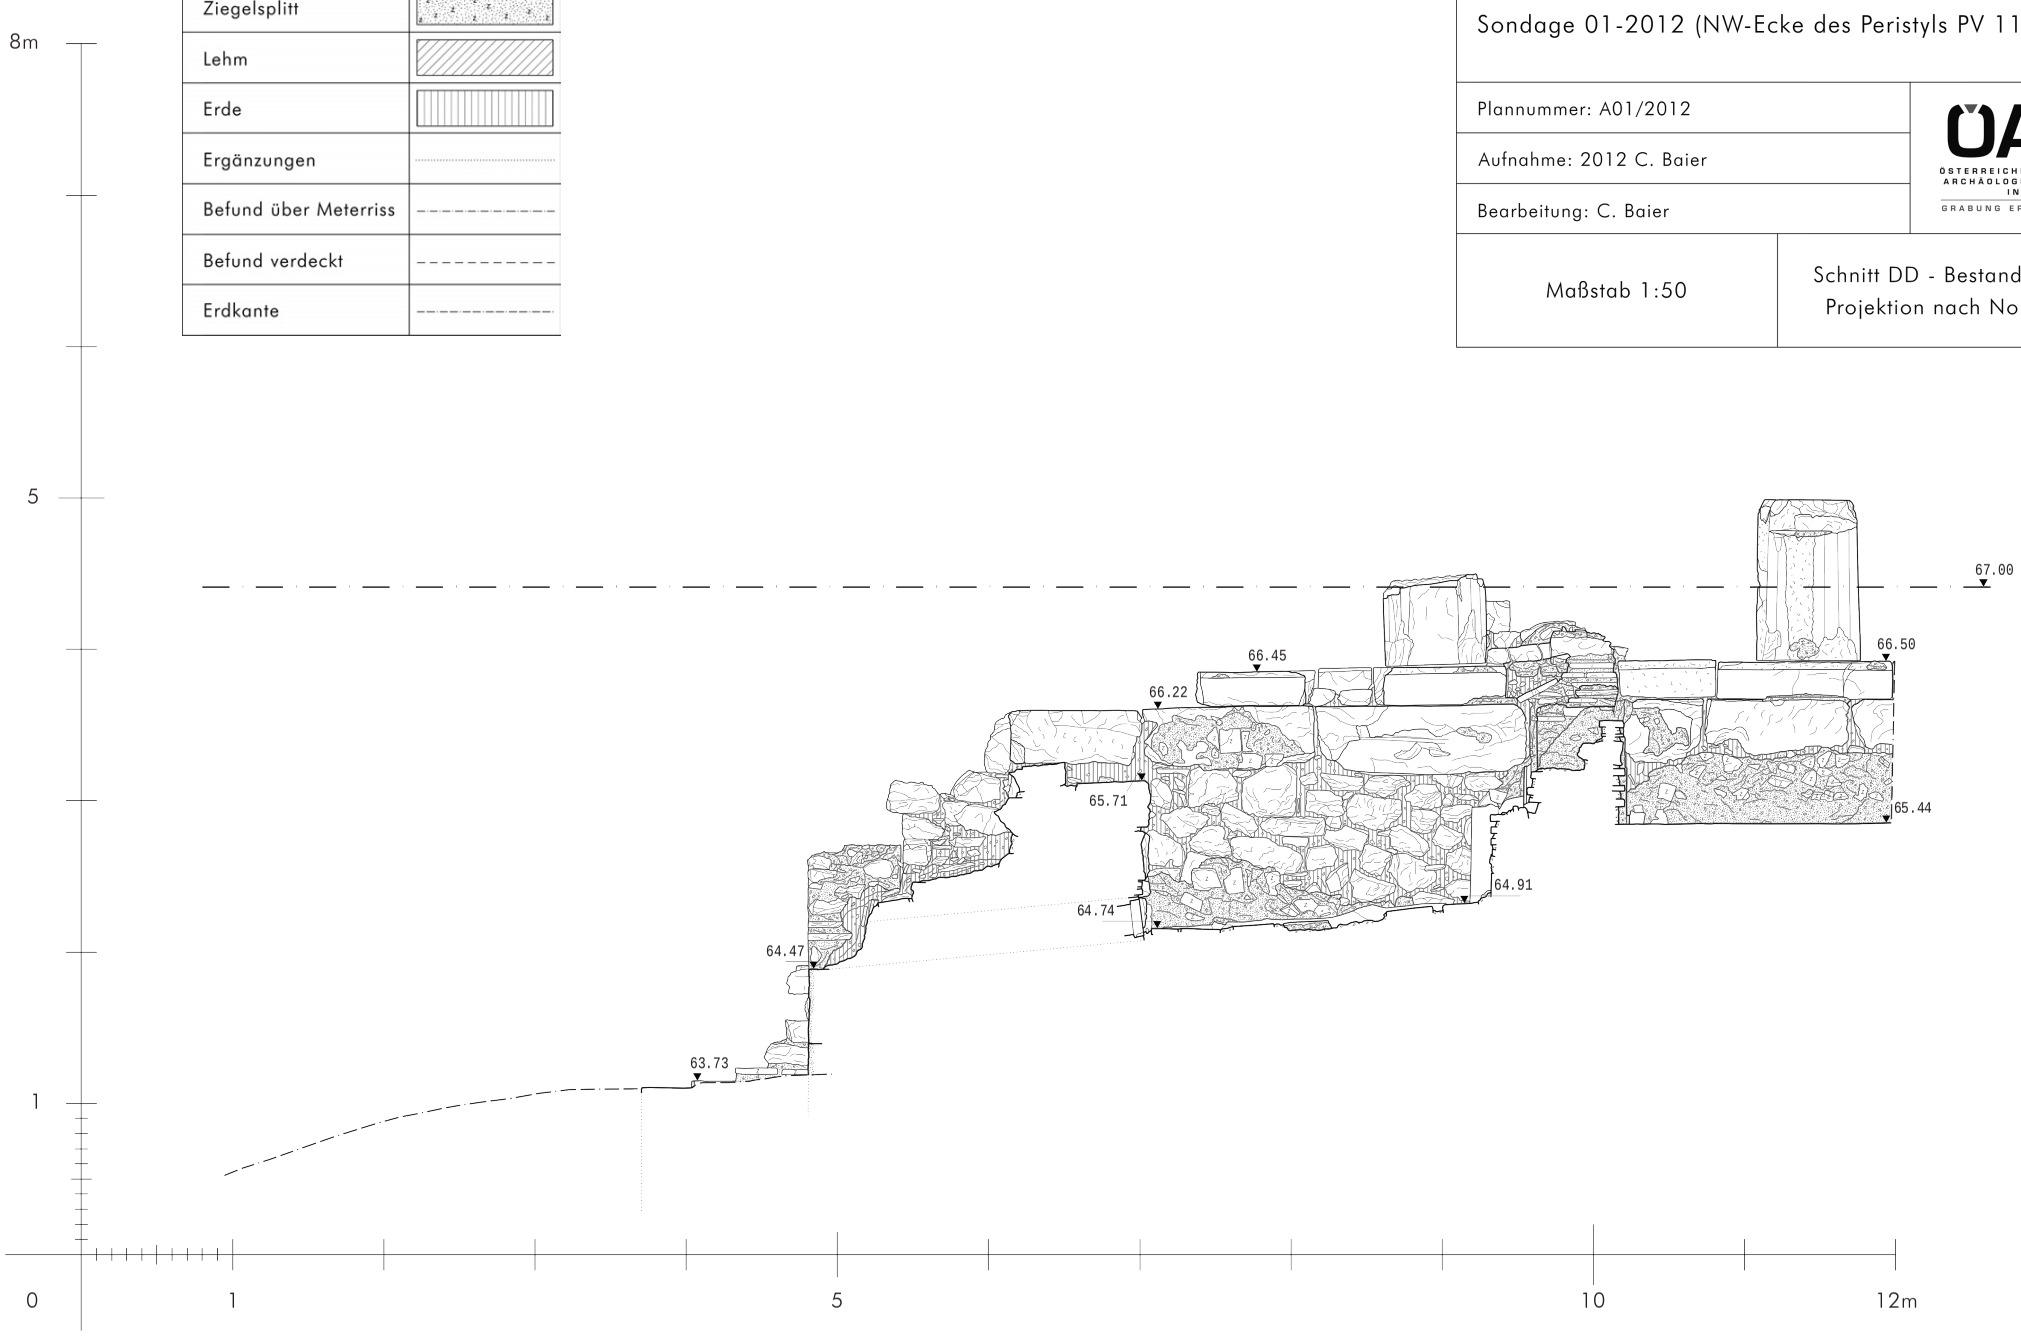

Kalkmörtel	
Ziegelsplitt	
Lehm	
Erde	
Sand	
Asche	
Erdkante	

EPHESOS, *Domus* oberhalb des Theaters
Sondage 01-2012 (NW-Ecke des Peristyls PV 11)

Plannummer: Z01/2012


Aufnahme: 2012 C. Baier, E. Vlcek

Bearbeitung: C. Baier

ÖAI
ÖSTERREICHISCHES ARCHÄOLOGISCHES INSTITUT
GRABUNG EPHESOS

Maßstab 1:50

Ostprofil

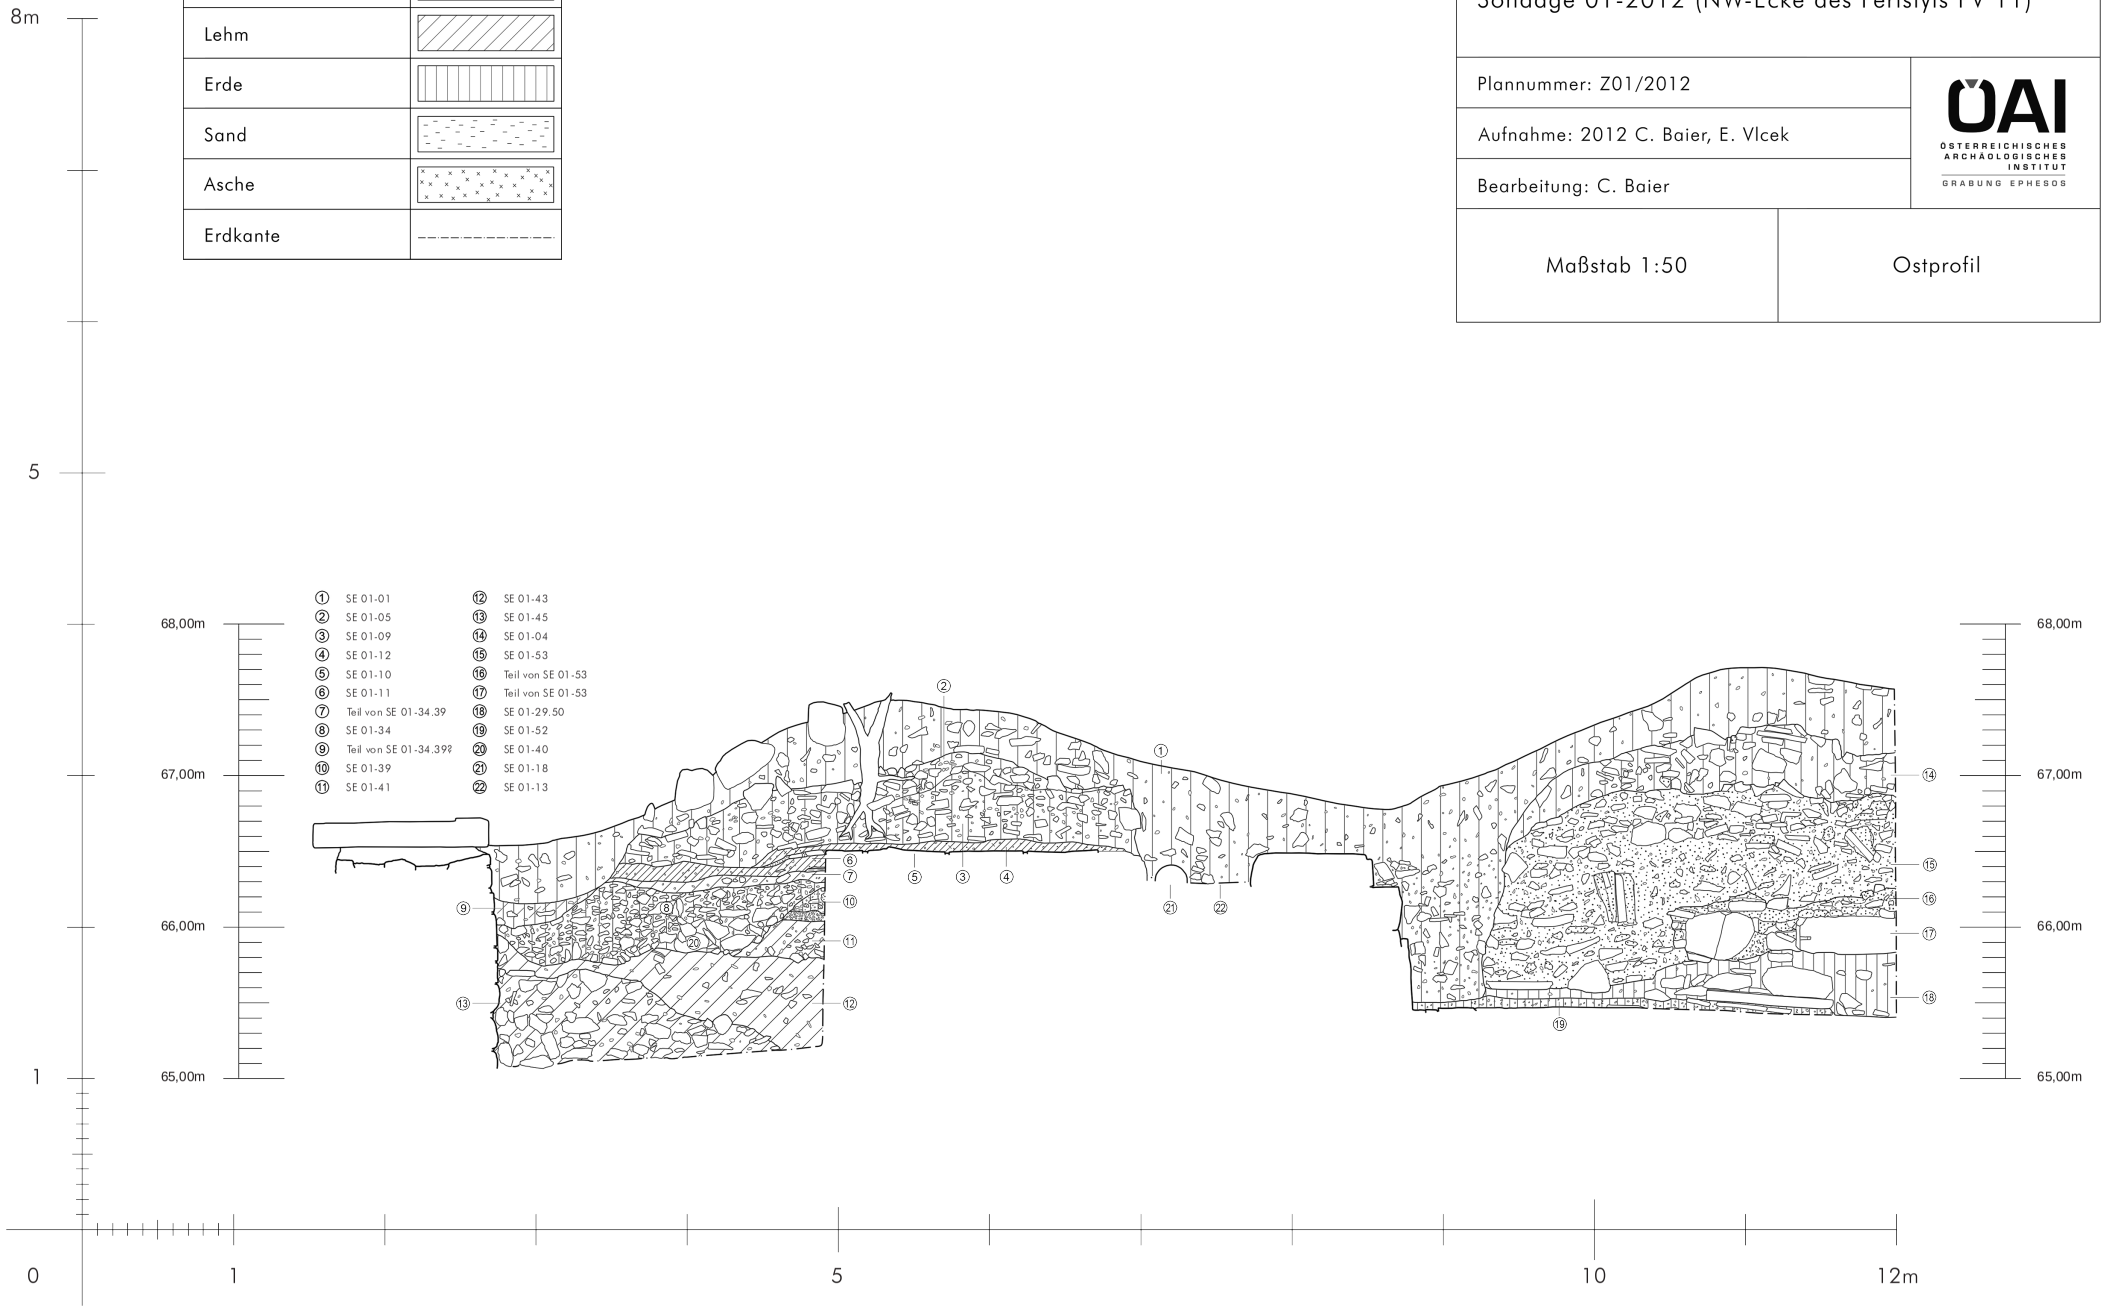

Kalkmörtel	
Ziegelsplitt	
Lehm	
Erde	
Sand	
Asche	
Erdkante	

EPHESOS, *Domus* oberhalb des Theaters
Sondage 01-2012 (NW-Ecke des Peristyls PV 11)

Plannummer: Z02/2012

Aufnahme: 2012 C. Baier, E. Vlcek

Bearbeitung: C. Baier

ÖAI
ÖSTERREICHISCHES ARCHÄOLOGISCHES INSTITUT
GRABUNG EPHESOS


Maßstab 1:50

Südprofil



EPHESOS, *Domus* oberhalb des Theaters
Exedra PV-02

Plannummer: A01/2011, G01/2011	ÖAI Österreichisches Archäologisches Institut Grabung Ephesos
Aufnahme: 2011 C. Baier	
Bearbeitung: C. Baier	
Maßstab 1:50	Ansicht von Süden & Grundriss Bestandsplan

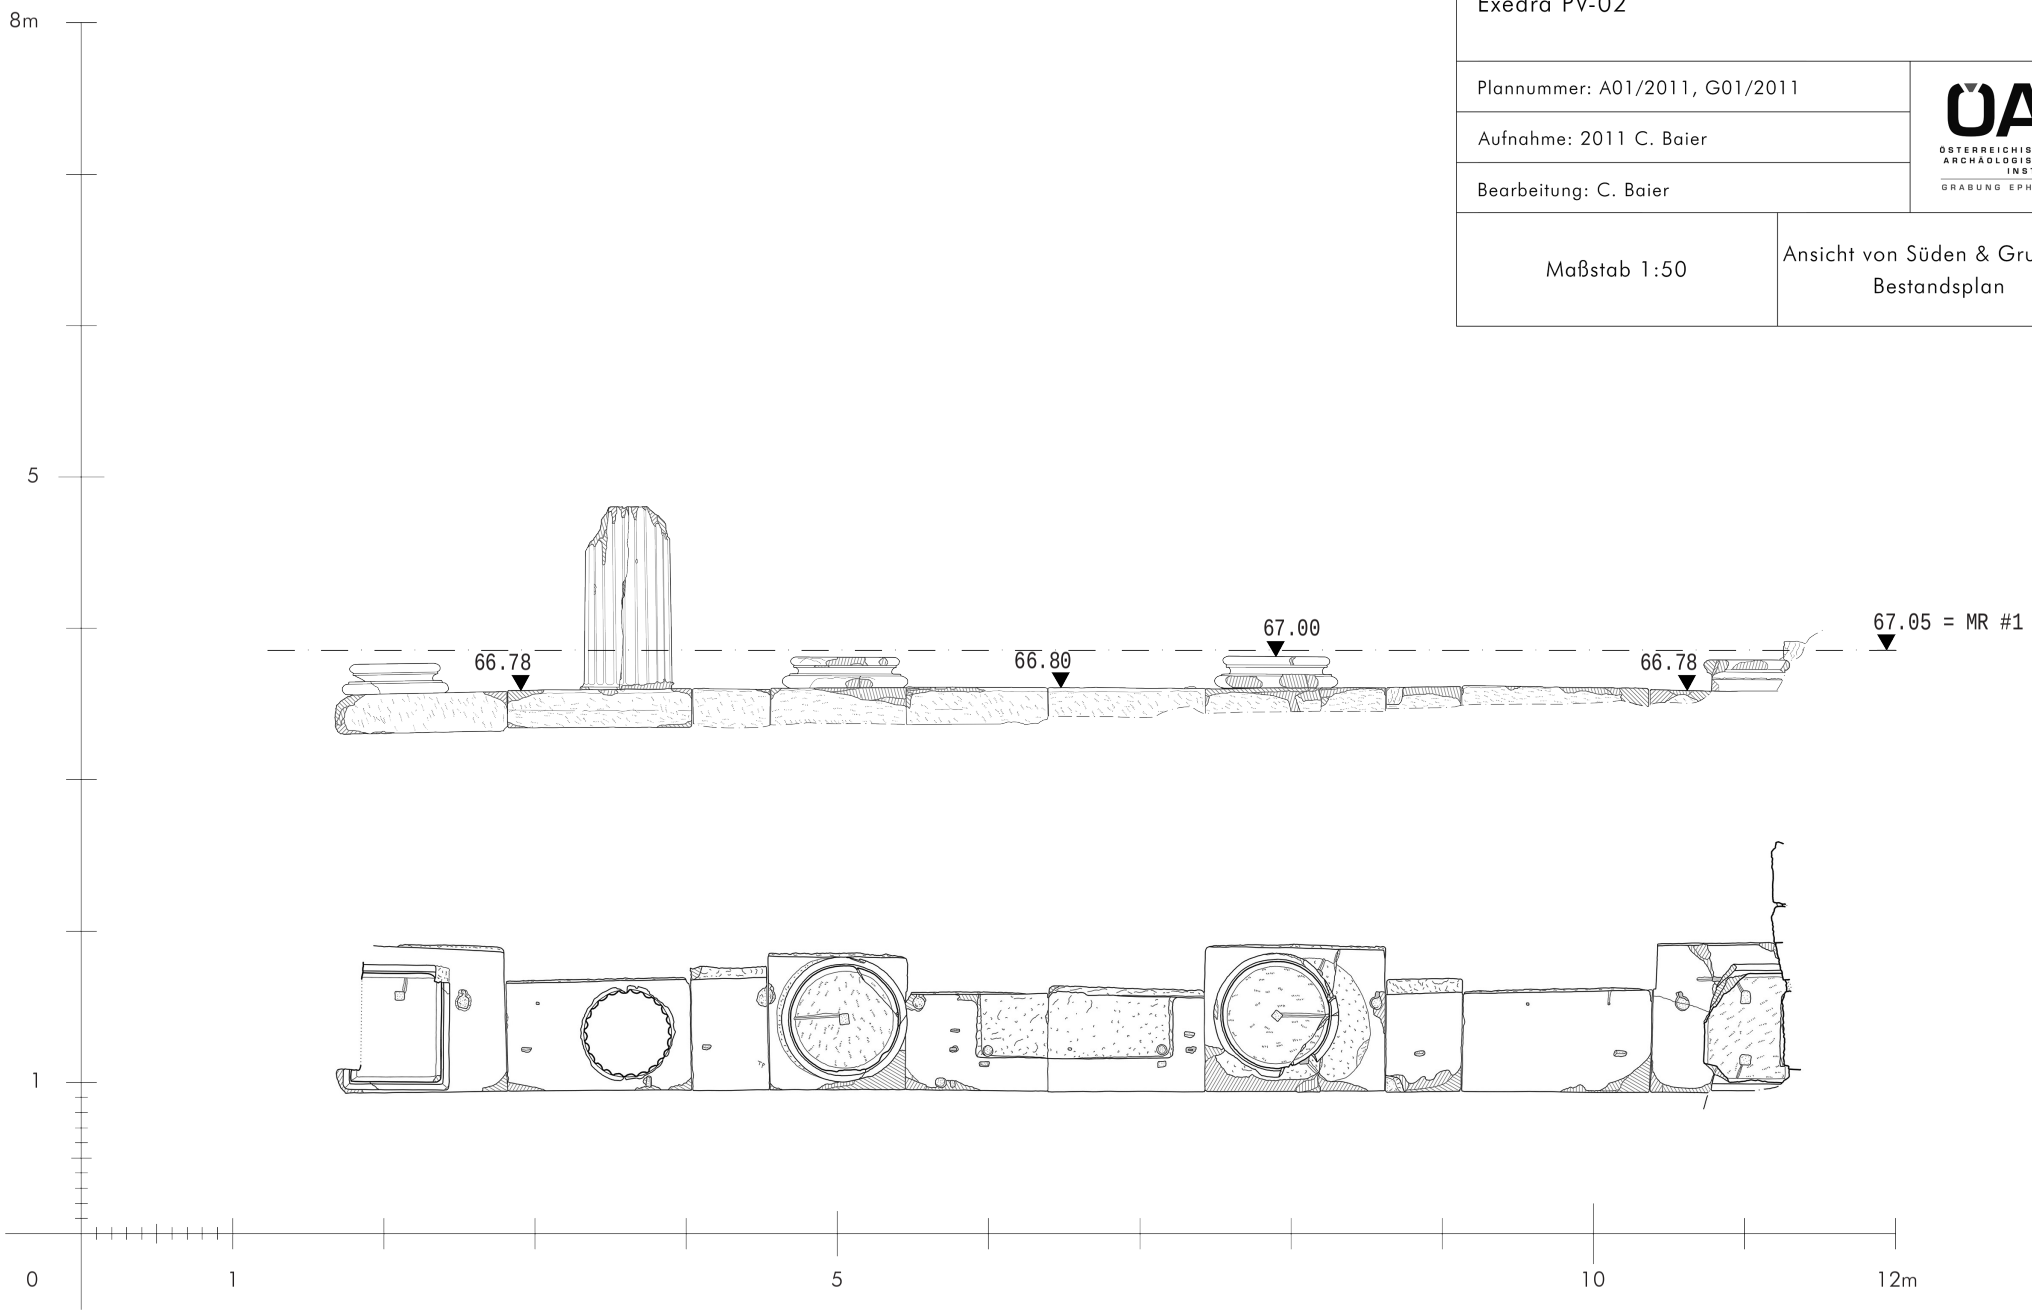

Kalkmörtel
Ziegelsplitt
Lehm
Erde
Mauerbestand 1930
Mauerbestand 2013
Ergänzungen
Befund über Meterriss
Befund verdeckt
Erdkante

EPHESOS, *Domus* oberhalb des Theaters
Nordflügel am Südperistyl (PV 39-42 und 44)

Plannummer: G02-04/2011


Aufnahme: 2011-2013 C. Baier, J. Goischke

Bearbeitung: C. Baier

ÖAI
ÖSTERREICHISCHES ARCHÄOLOGISCHES INSTITUT
GRABUNG EPHESOS

ohne Maßstab

Grundriss
Bestand mit Mauernummern

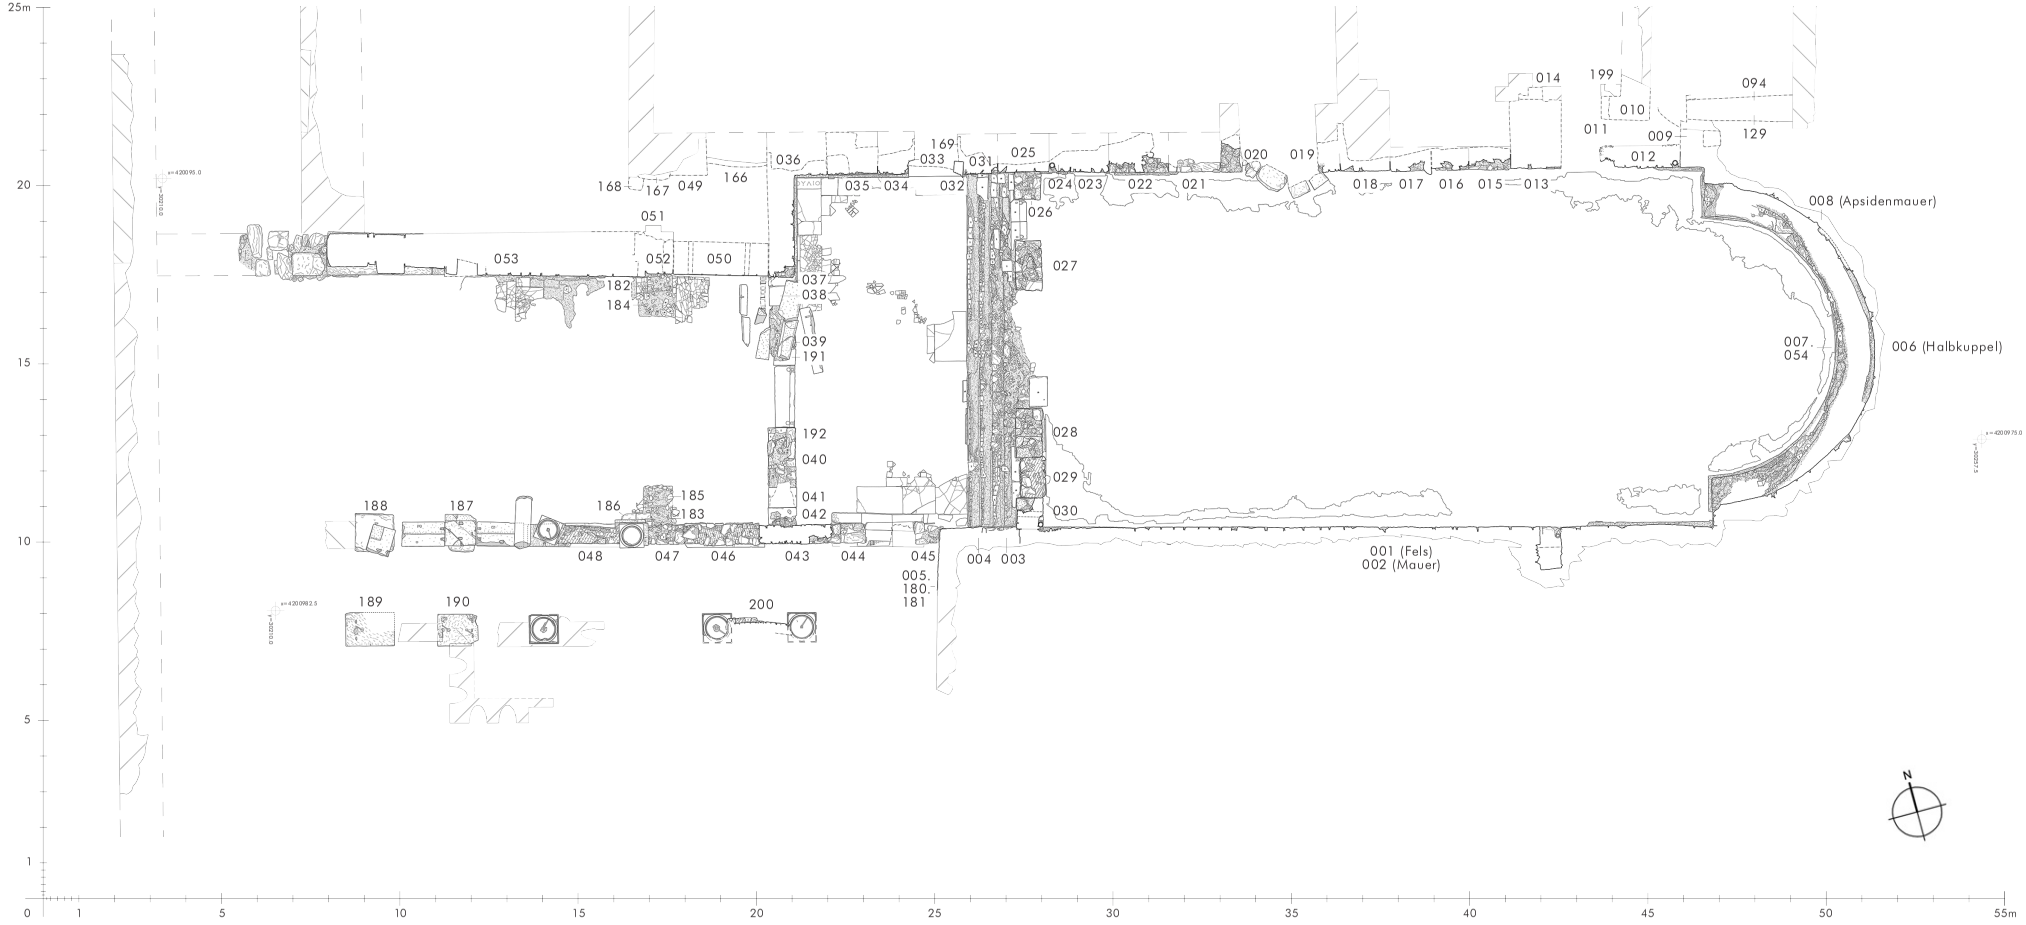

Kalkmörtel	
Ziegelsplitt	
Lehm	
Erde	
Ergänzungen	
Befund über Meterriss	
Befund verdeckt	
Erdkante	

EPHESOS, *Domus* oberhalb des Theaters
Diaeta im Nordosten

Plannummern: G01/2010


Aufnahme: 2009-2010 C. Baier, J. Goischke

Bearbeitung: C. Baier

ÖAI
ÖSTERREICHISCHES ARCHÄOLOGISCHES INSTITUT
GRABUNG EPHESOS

Maßstab 1:100

Grundriss
Bestand mit Mauernummern

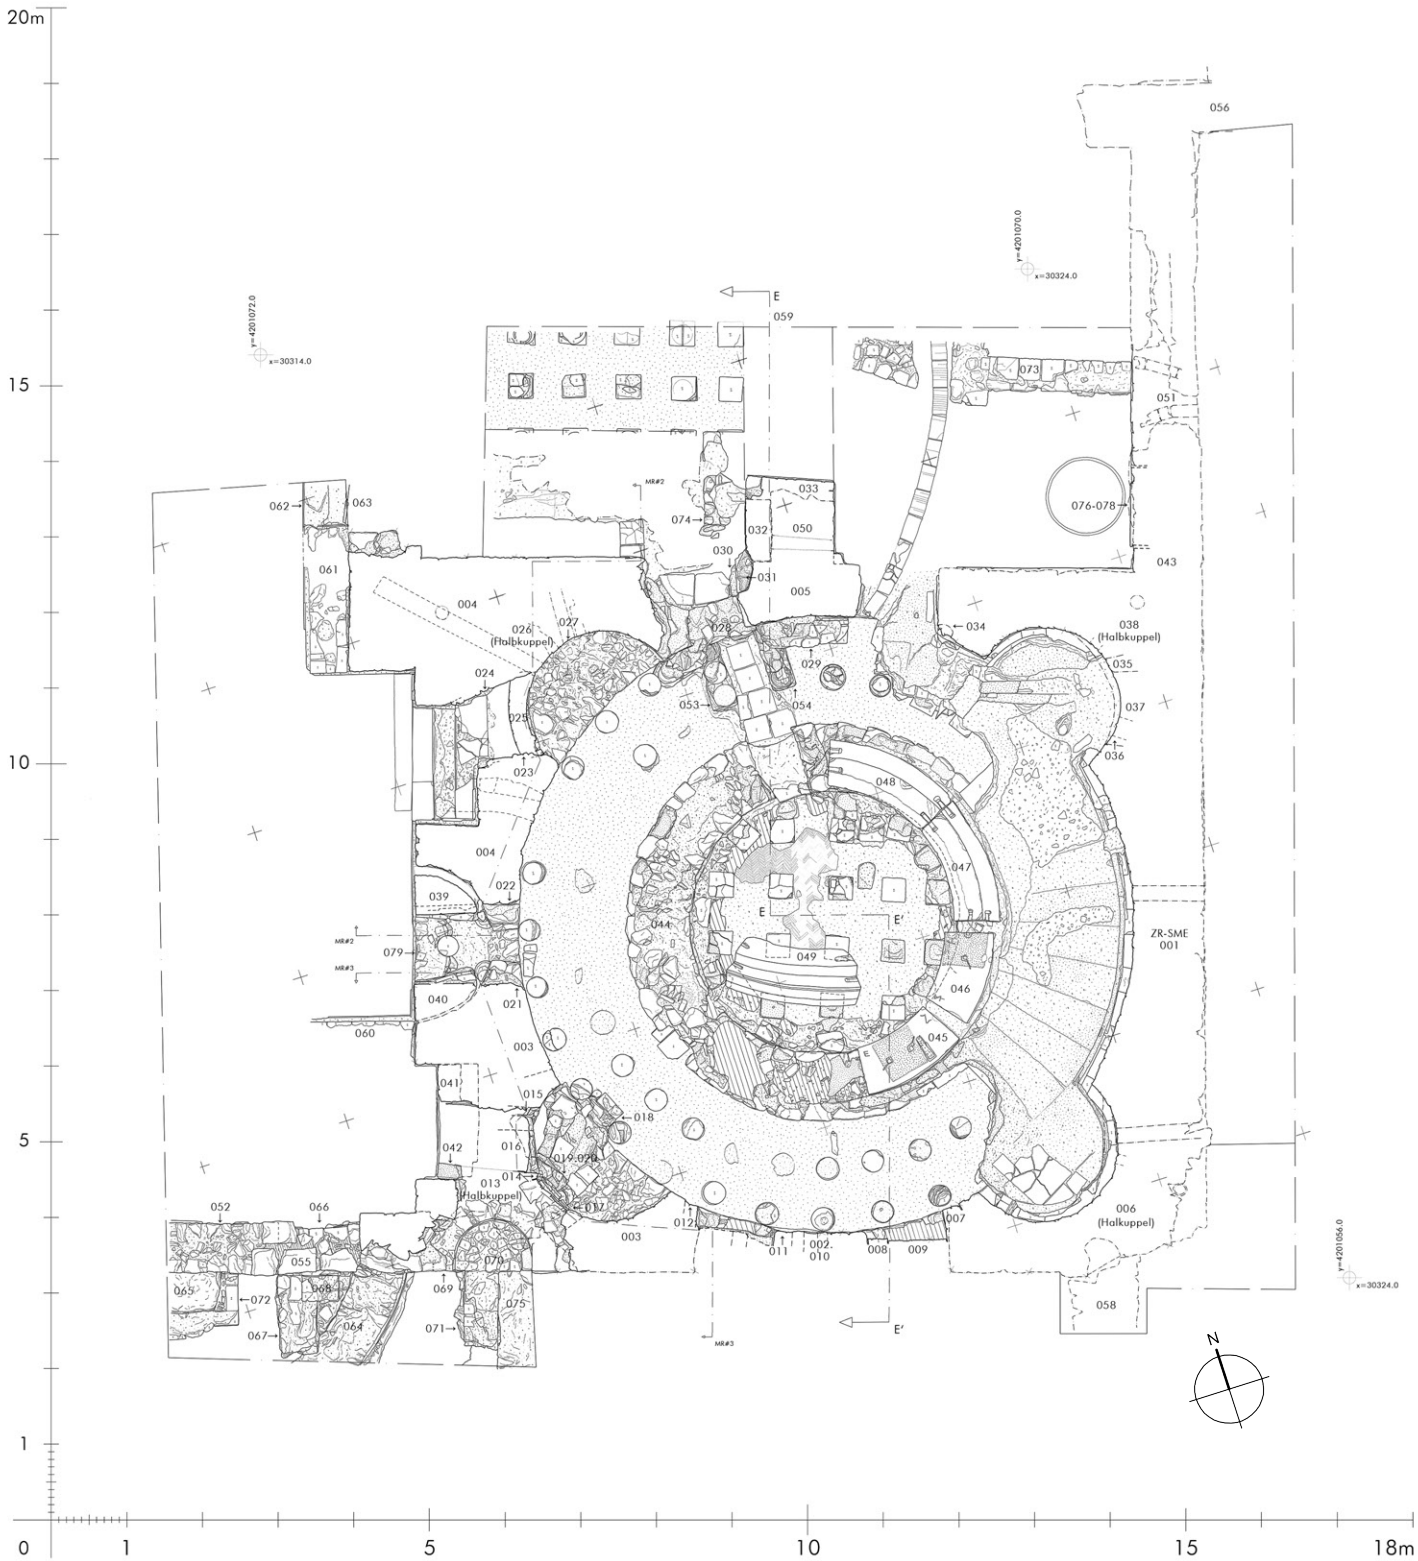

EPHESOS, *Domus* oberhalb des Theaters
Diaeta im Nordosten, Raum D-01

Plannummern: VB-BT-04.05


Aufnahme: 2011 R. Kalasek, B. Thuswaldner

Bearbeitung: B. Thuswaldner


ÖAI
ÖSTERREICHISCHES ARCHÄOLOGISCHES INSTITUT
GRABUNG EPHESOS

Maßstab 1:75

Schnitt F-F'
Laserscan des Baubestands
Blick nach NO / SW

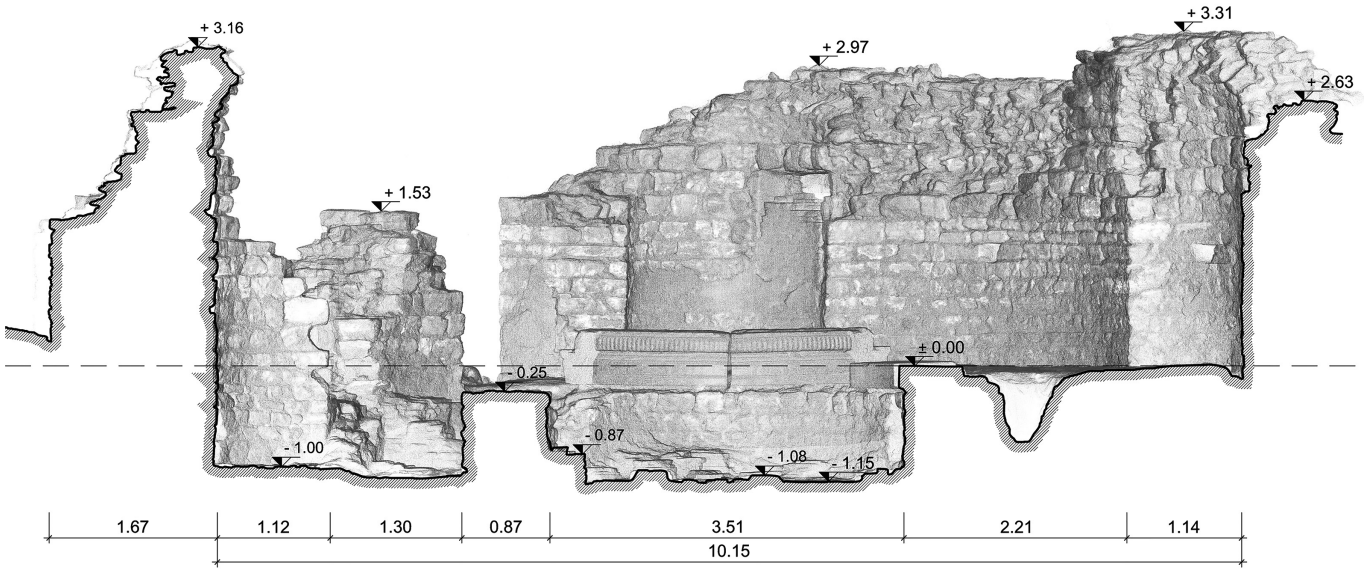

PLAN 32a - Laserscan des Baubestands in Schnittprojektion nach Nordosten

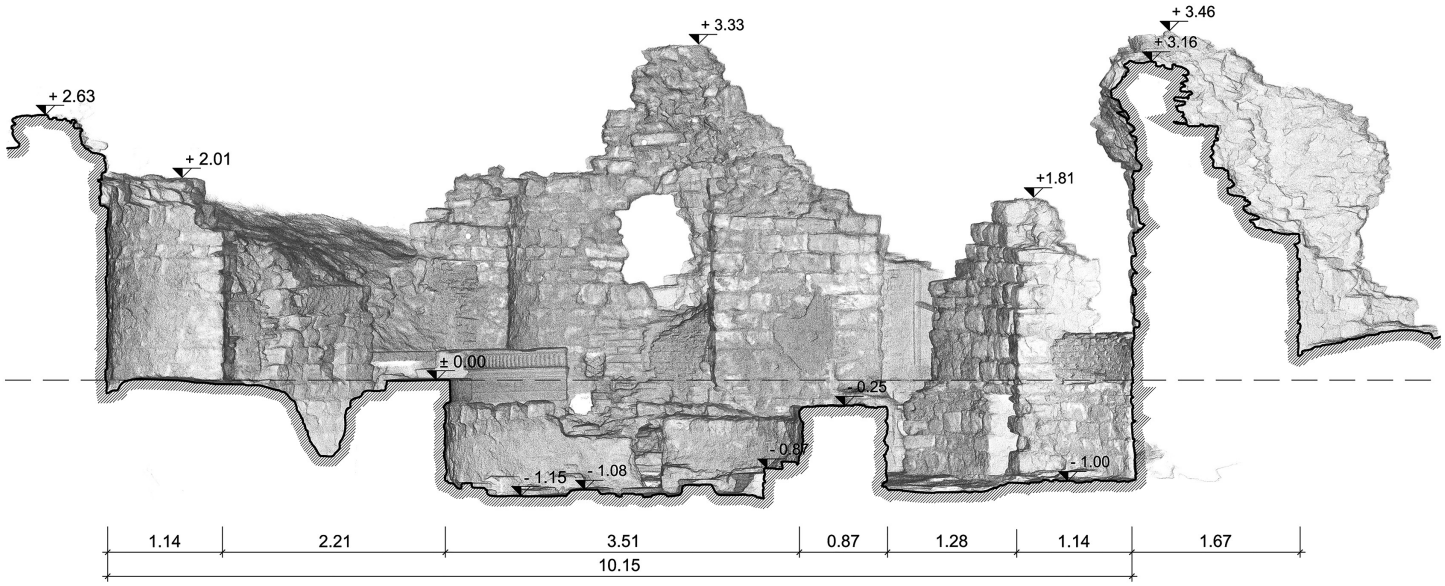

PLAN 32b - Laserscan des Baubestands in Schnittprojektion nach Südwesten

Kalkmörtel	
Ziegelsplitt	
Lehm	
Erde	
Ergänzungen	
Befund über Meterriss	
Befund verdeckt	
Erdkante	

EPHESOS, *Domus* oberhalb des Theaters
Diaeta im Nordosten, Raum D-01

Plannummern: P03.04/2010

Aufnahme: 2010 C. Baier, J. Goischke, B. Stark

Bearbeitung: C. Baier

ÖAI
ÖSTERREICHISCHES ARCHÄOLOGISCHES INSTITUT
GRABUNG EPHESOS

Maßstab 1:75

Ansichten von W und N
Bestandspläne




PLAN 33a - Bestand in Ansicht von Westen

PLAN 33b - Bestand in Ansicht von Norden

EPHESOS, Domus oberhalb des Theaters
Rekonstruktion Bauphase 1, Grundriss
Maßstab 1:400


ÖAI
ÖSTERREICHISCHES ARCHÄOLOGISCHES INSTITUT
GRABUNG EPHESOS

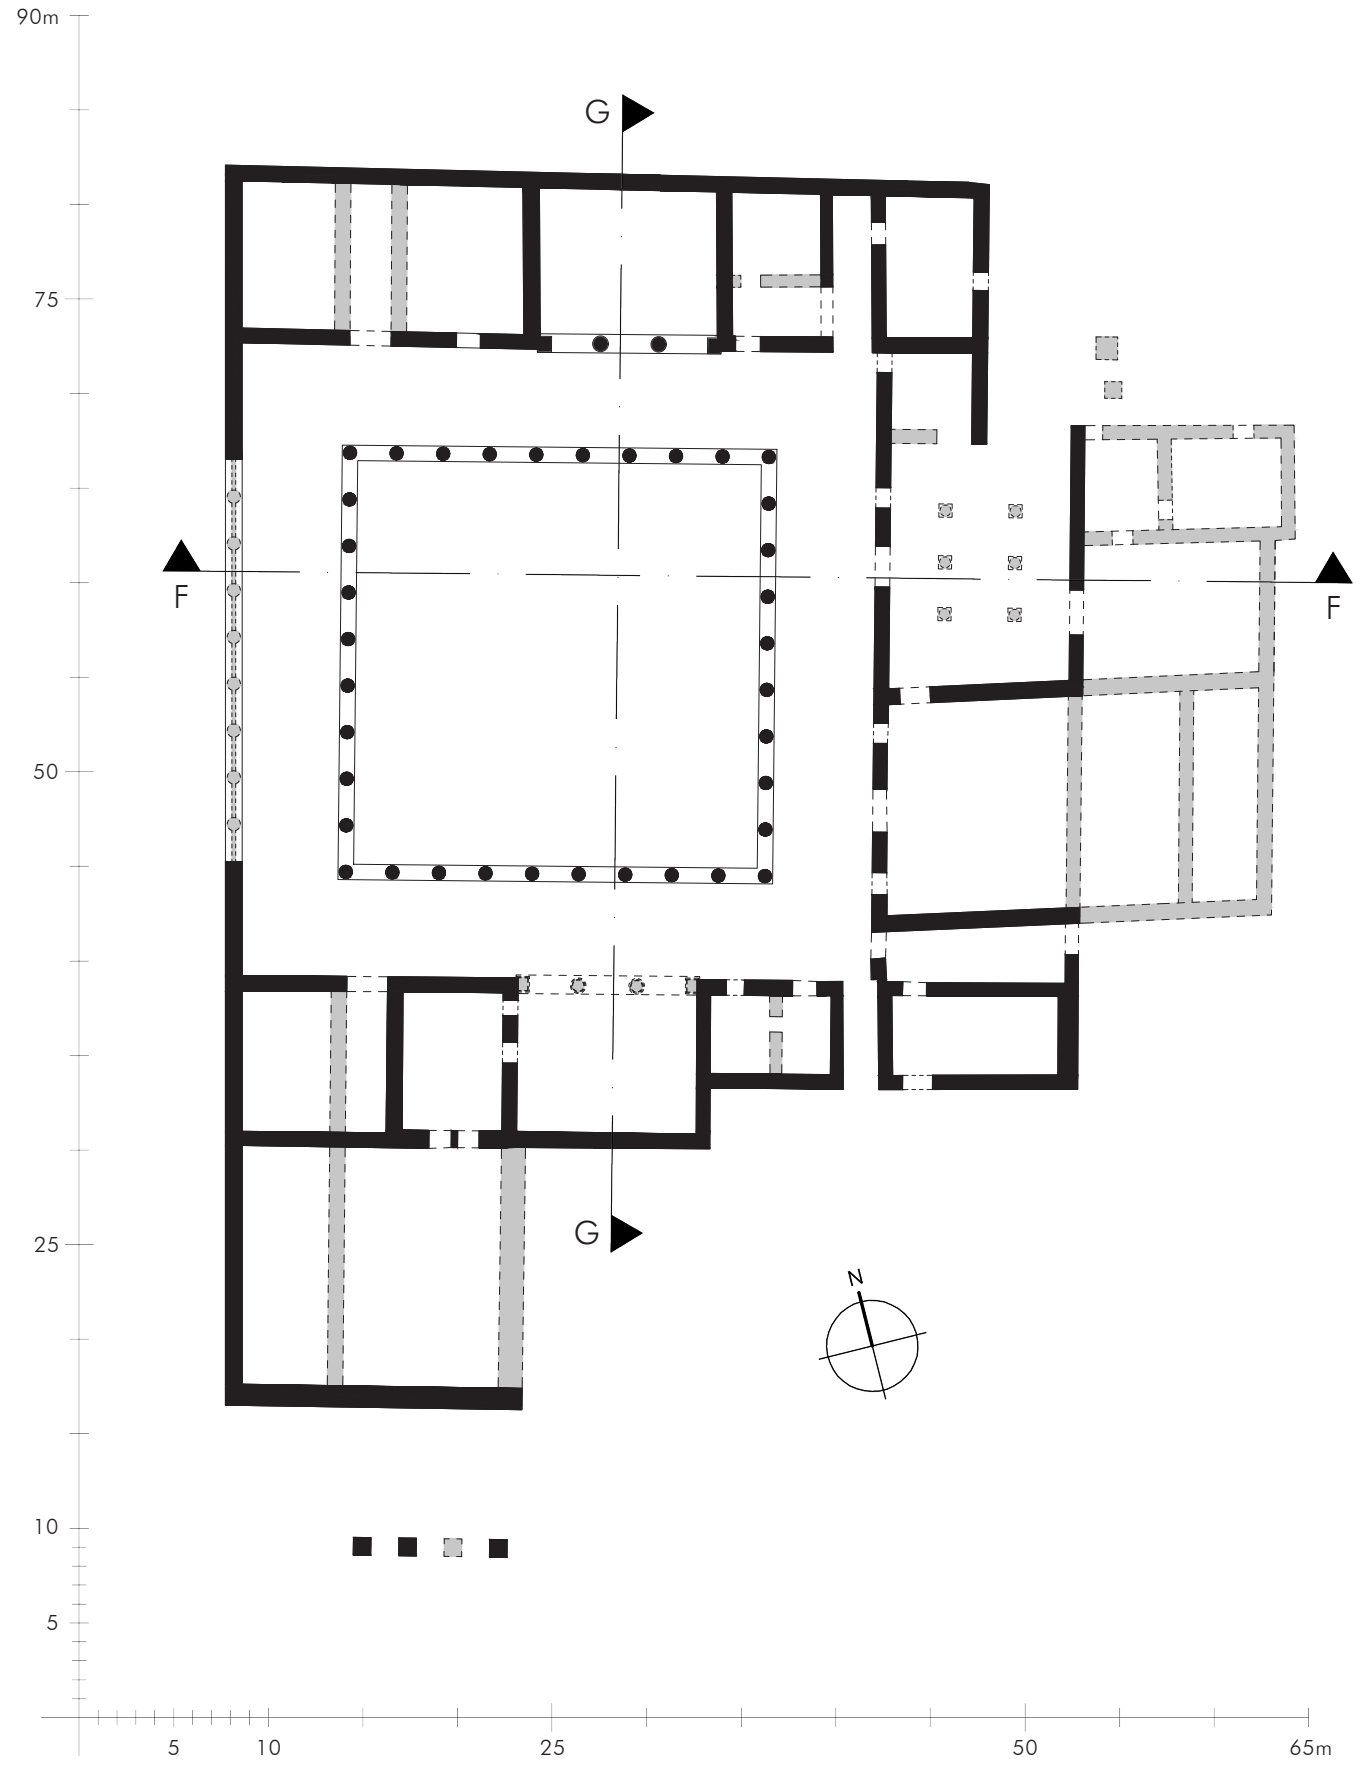

PLAN 38

EPHESOS, Domus oberhalb des Theaters
Dorisches Peristyl PV-11, Jochentwurf
Maßstab 1:50


ÖAI
ÖSTERREICHISCHES ARCHÄOLOGISCHES INSTITUT
GRABUNG EPHESOS

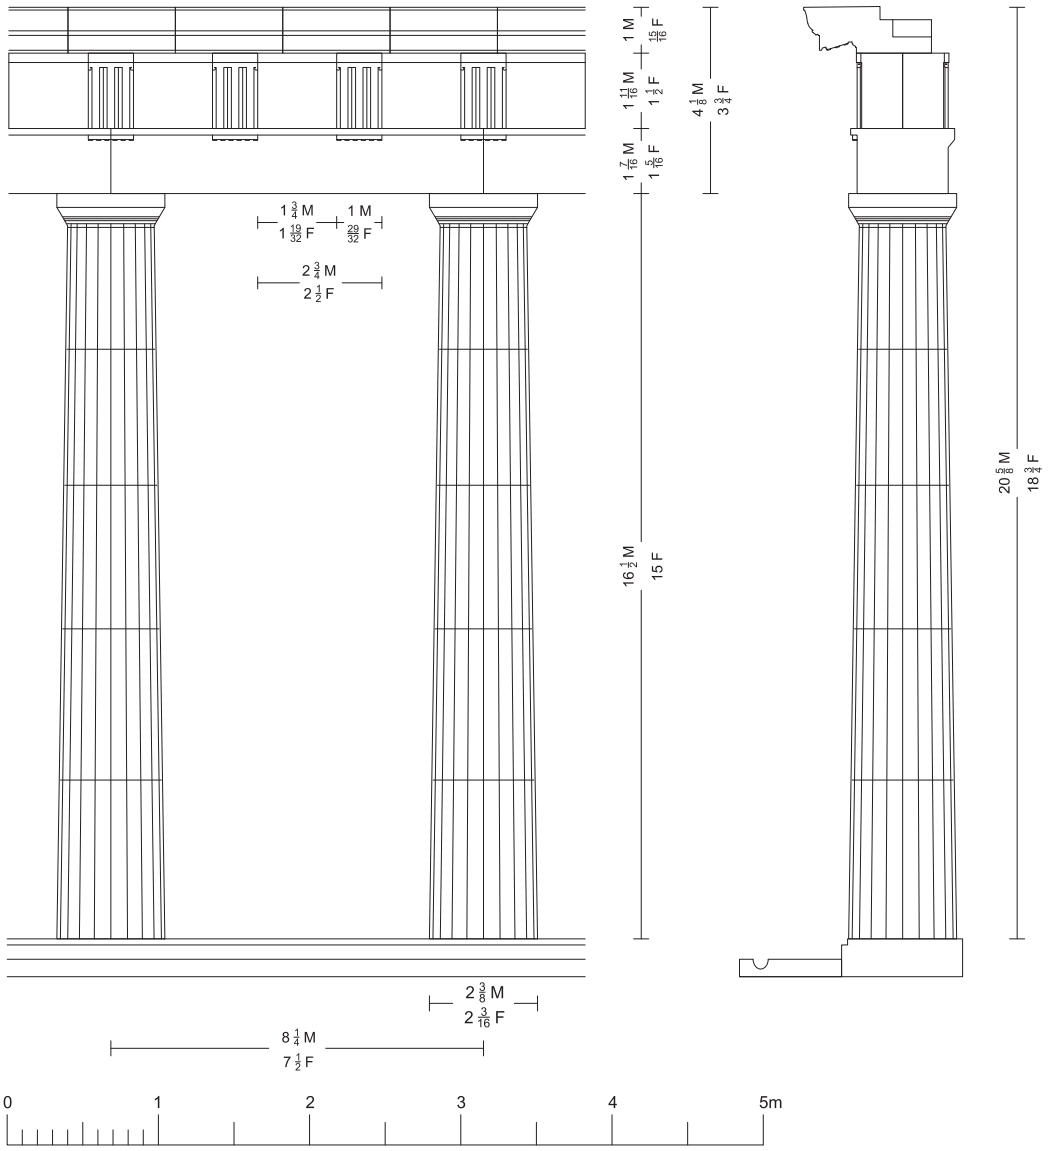

1 M = 0,29878m
1 F = 0,32866m

EPHESOS, Domus oberhalb des Theaters
Ionische Exedra PV-02, Jochentwurf
Maßstab 1:50

ÖAI
ÖSTERREICHISCHES ARCHÄOLOGISCHES INSTITUT
GRABUNG EPHESOS

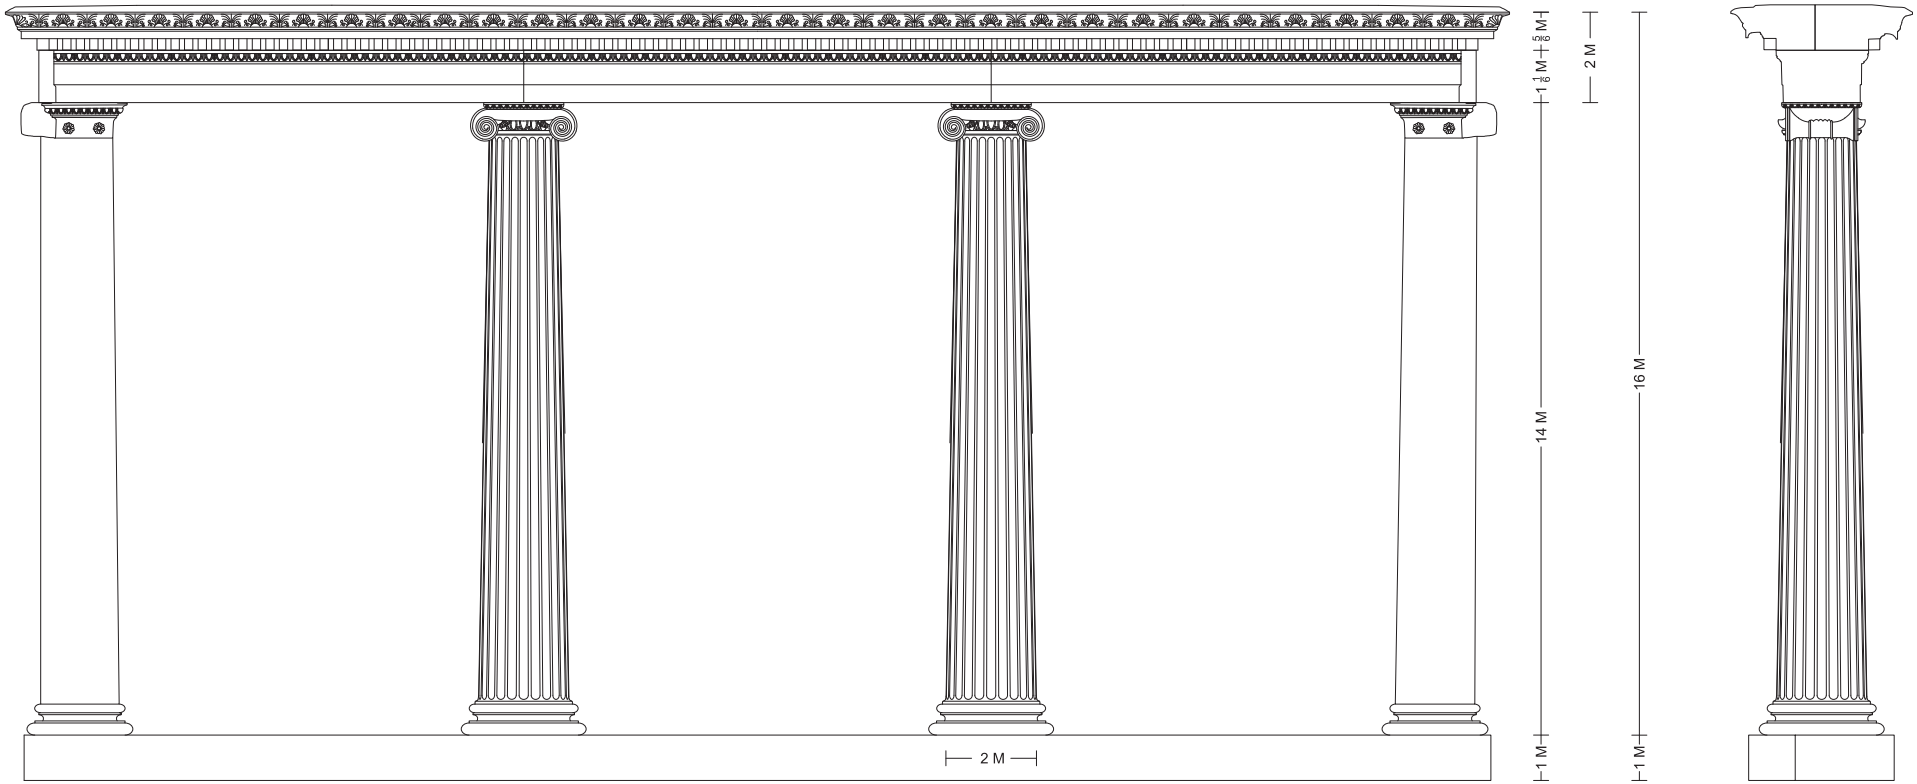


1 M = 0,29878m
1 F = 0,32866m

EPHESOS, Domus oberhalb des Theaters

Exedra PV-02, Steingerechte Rekonstruktion

Maßstab 1:50


ÖAI
ÖSTERREICHISCHES ARCHÄOLOGISCHES INSTITUT
GRABUNG EPHESOS

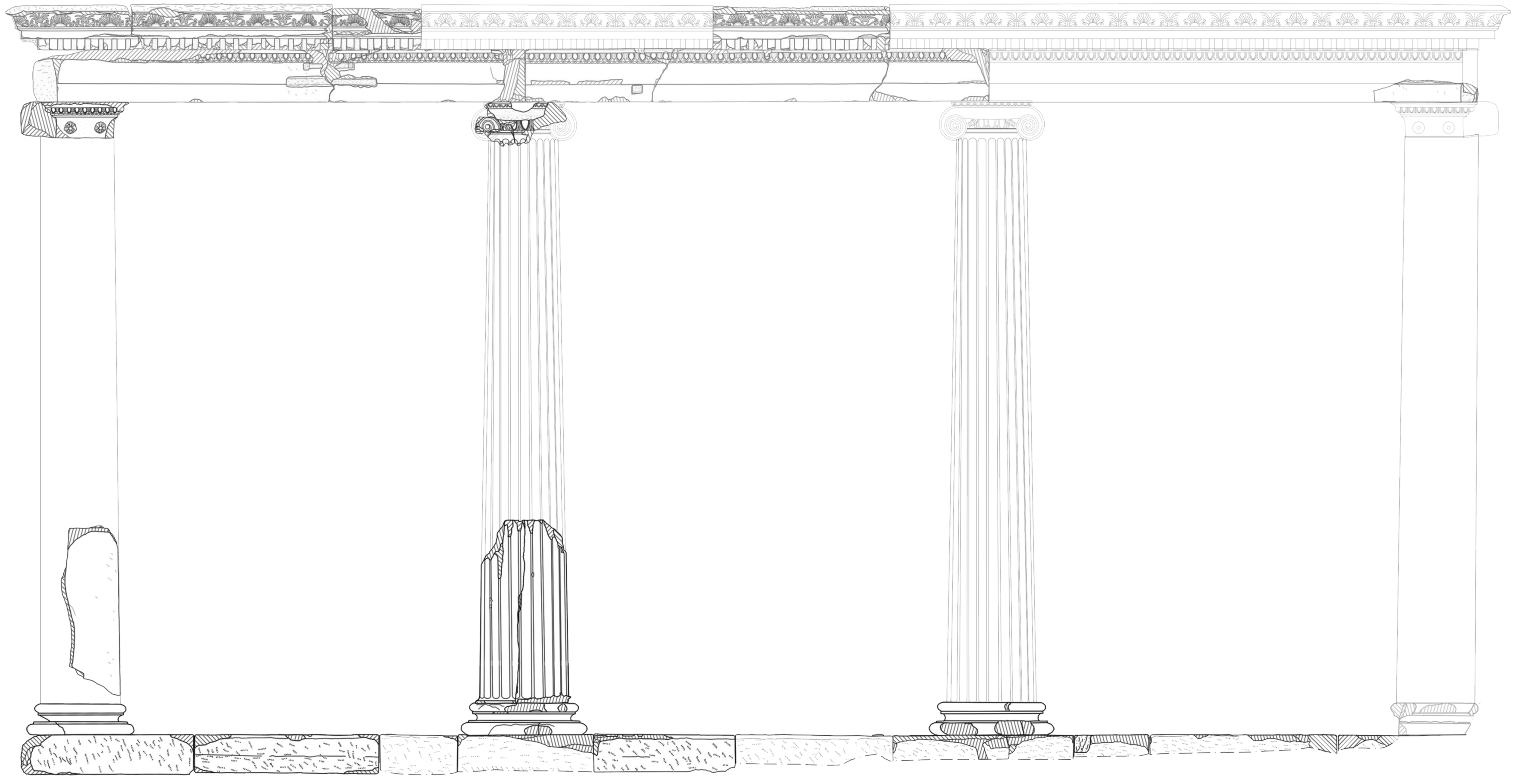



EPHESOS, Domus oberhalb des Theaters
Peristyl PV-11, Schnitt durch Nordhalle
Maßstab 1:50


ÖAI
ÖSTERREICHISCHES ARCHÄOLOGISCHES INSTITUT
GRABUNG EPHESOS

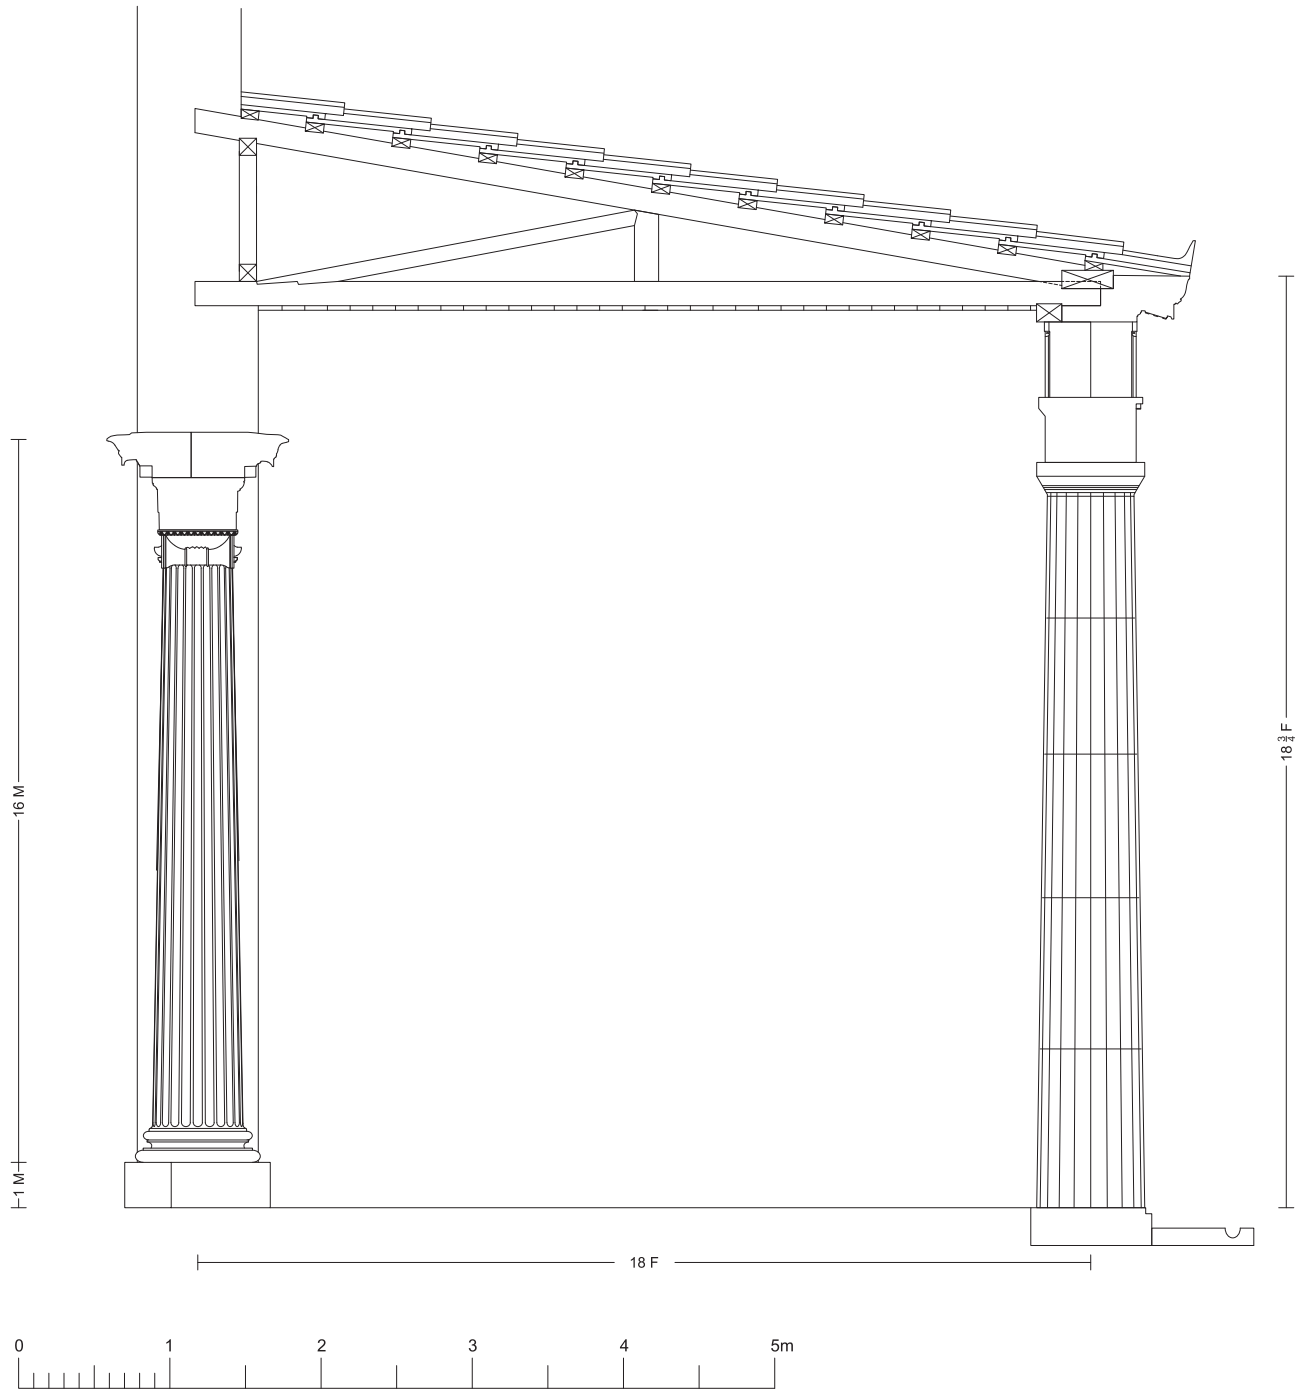


1 F = 0,32866m

EPHESOS, Domus oberhalb des Theaters
Maßstab 1:150

ÖAI
ÖSTERREICHISCHES ARCHÄOLOGISCHES INSTITUT
GRABUNG EPHESOS

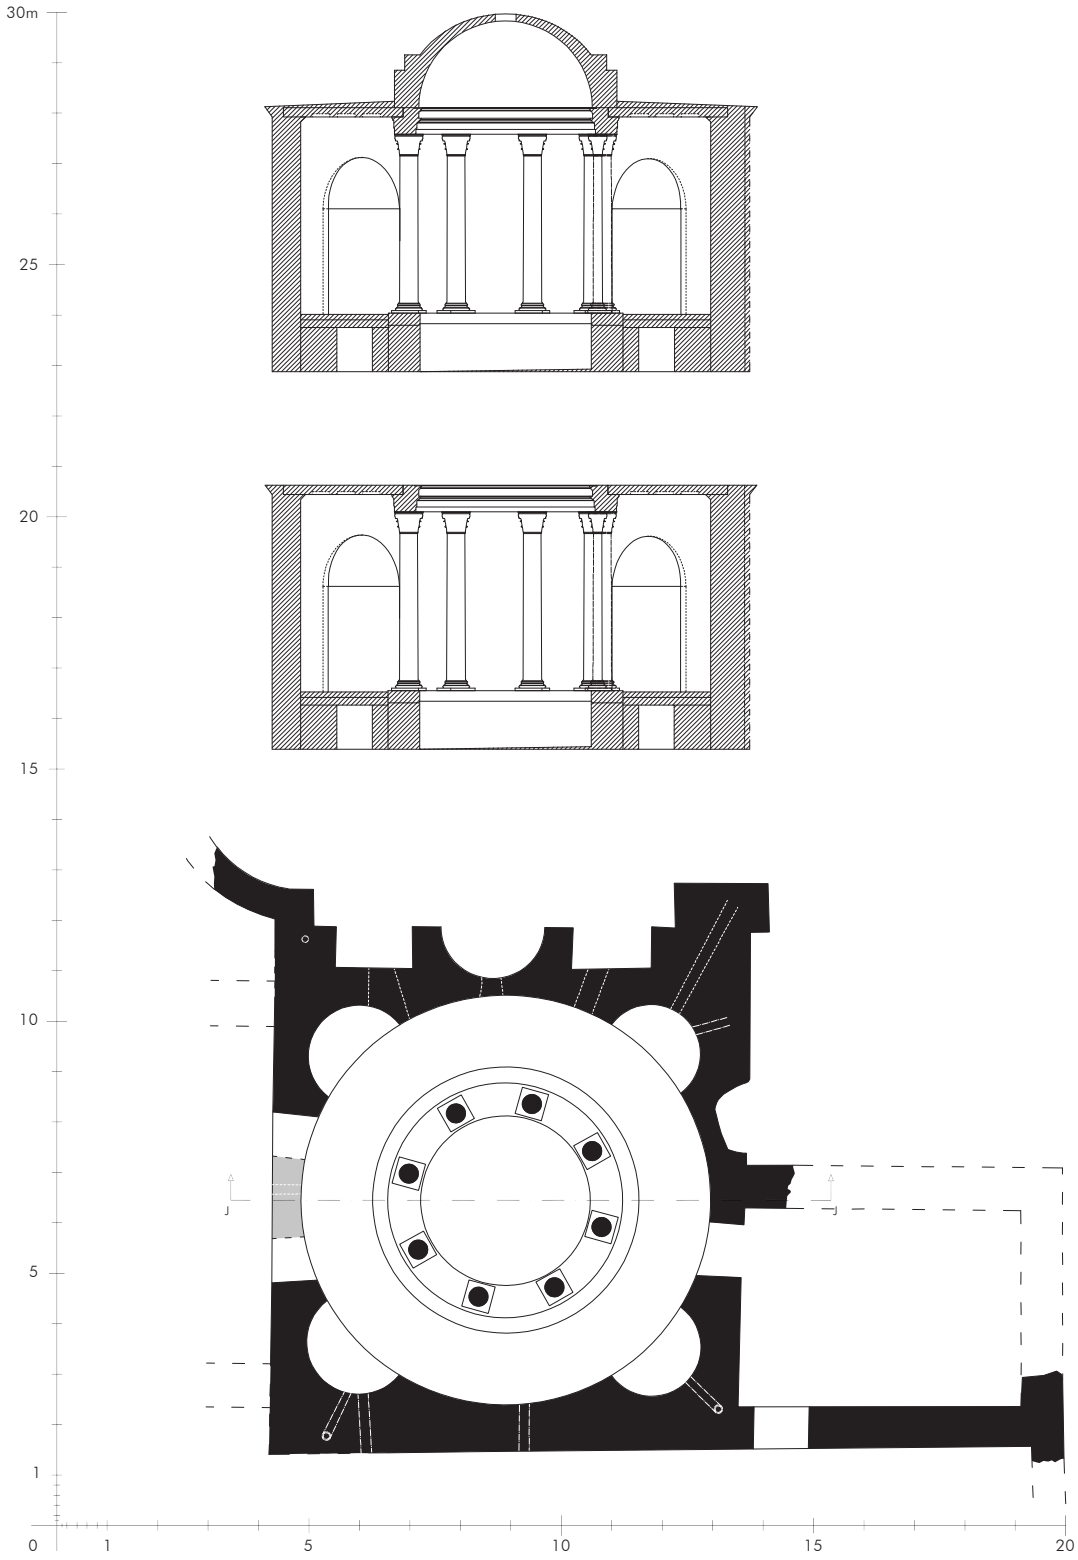


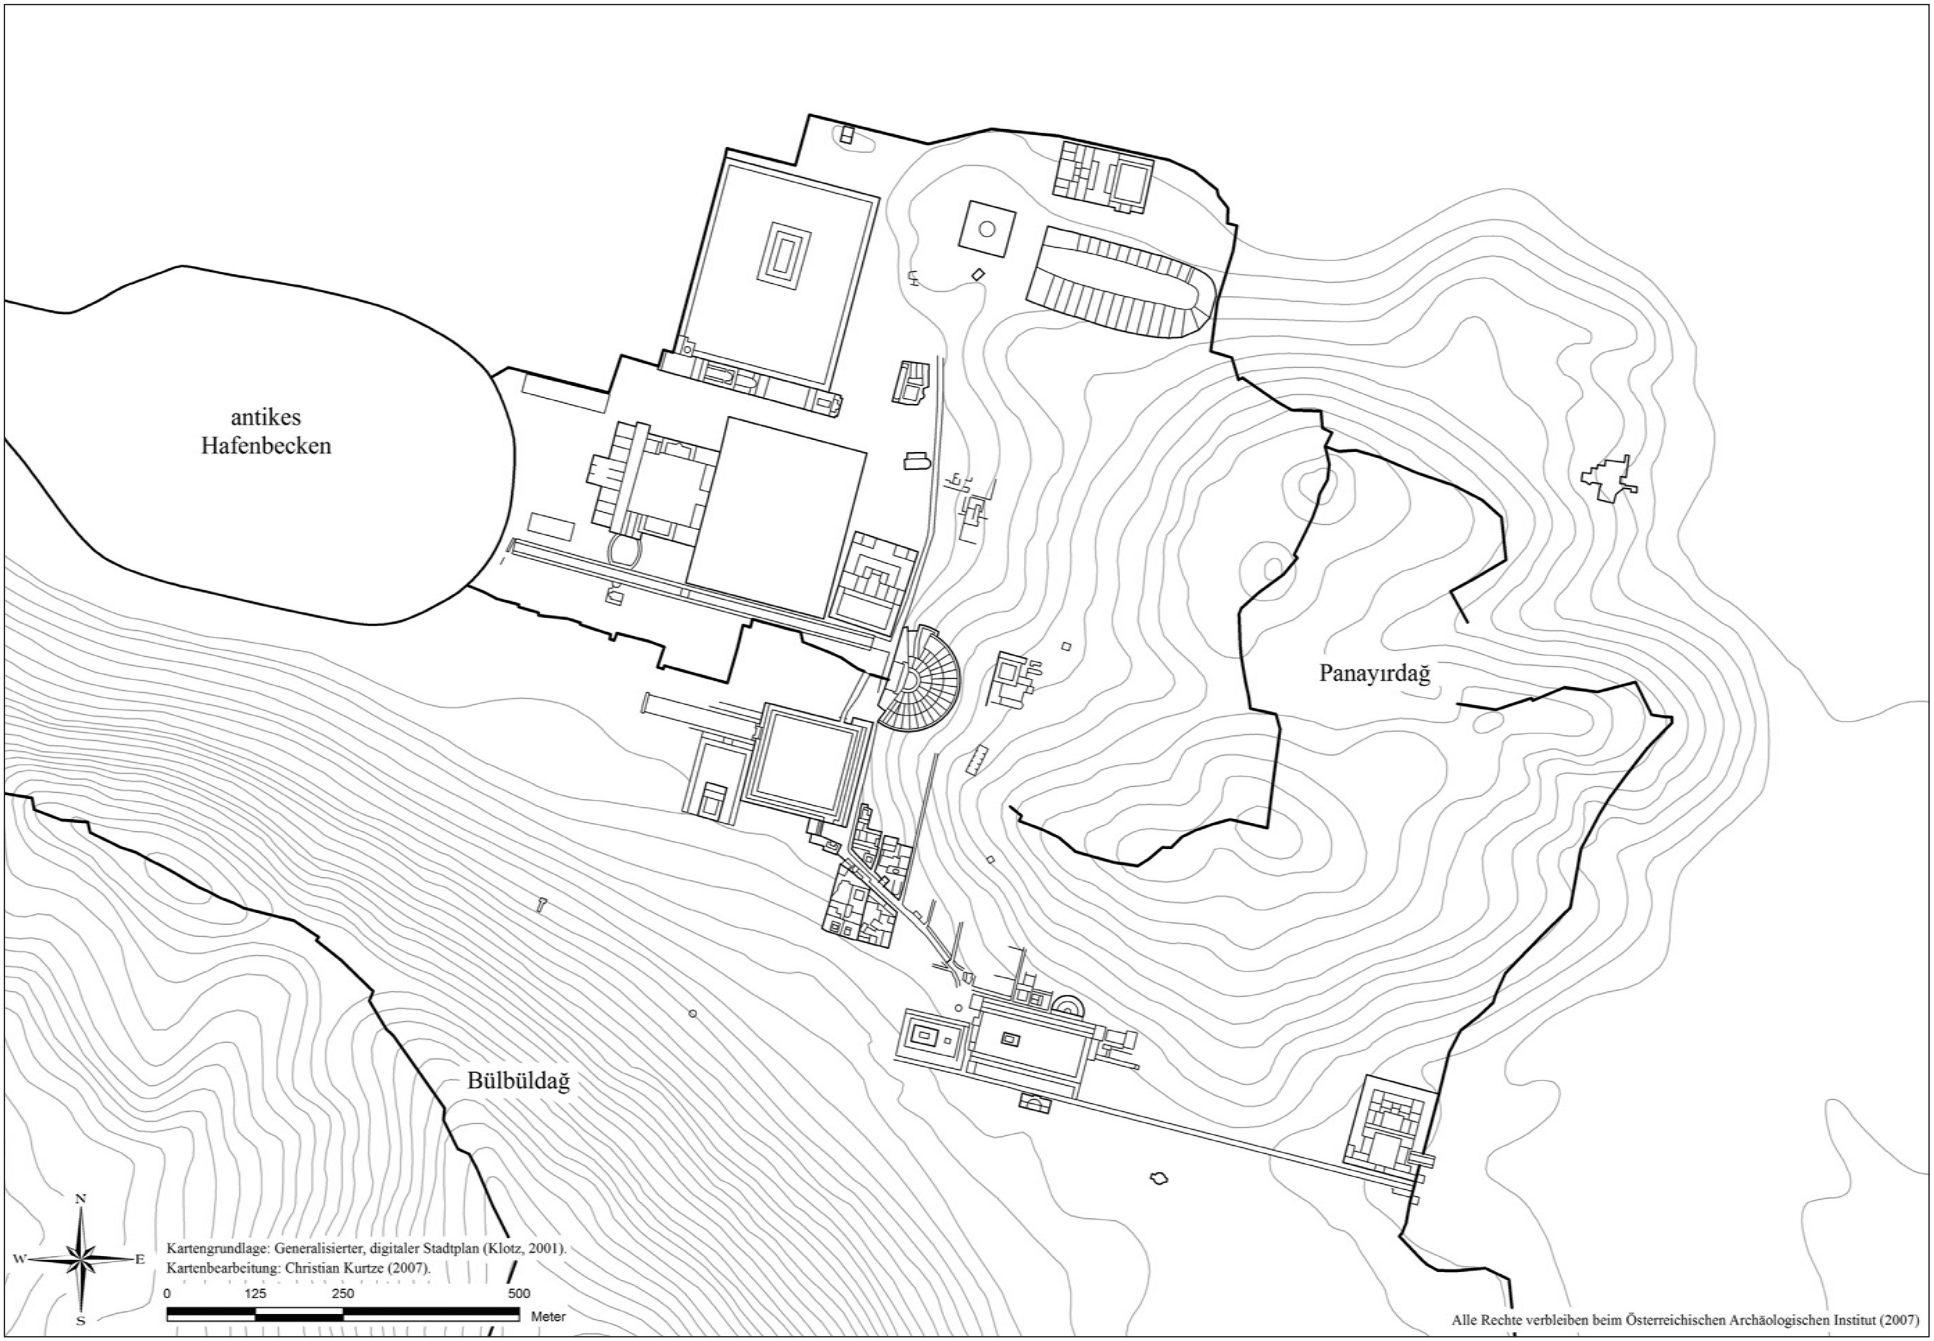
antikes
Hafenbecken
Panayırdağ
Bülbüldağ
N
W
E
S
Kartengrundlage: Generalisierter, digitaler Stadtplan (Klotz, 2001).
Kartenbearbeitung: Christian Kurtze (2007).
0
125
250
500
Meter
Alle Rechte verbleiben beim Österreichischen Archäologischen Institut (2007)

PLAN 49

EPHESOS, Areal oberhalb des Theaters
Bestand im generalisierten Grundriss
Maßstab 1:1500


ÖAI
ÖSTERREICHISCHES ARCHÄOLOGISCHES INSTITUT
GRABUNG EPHESOS

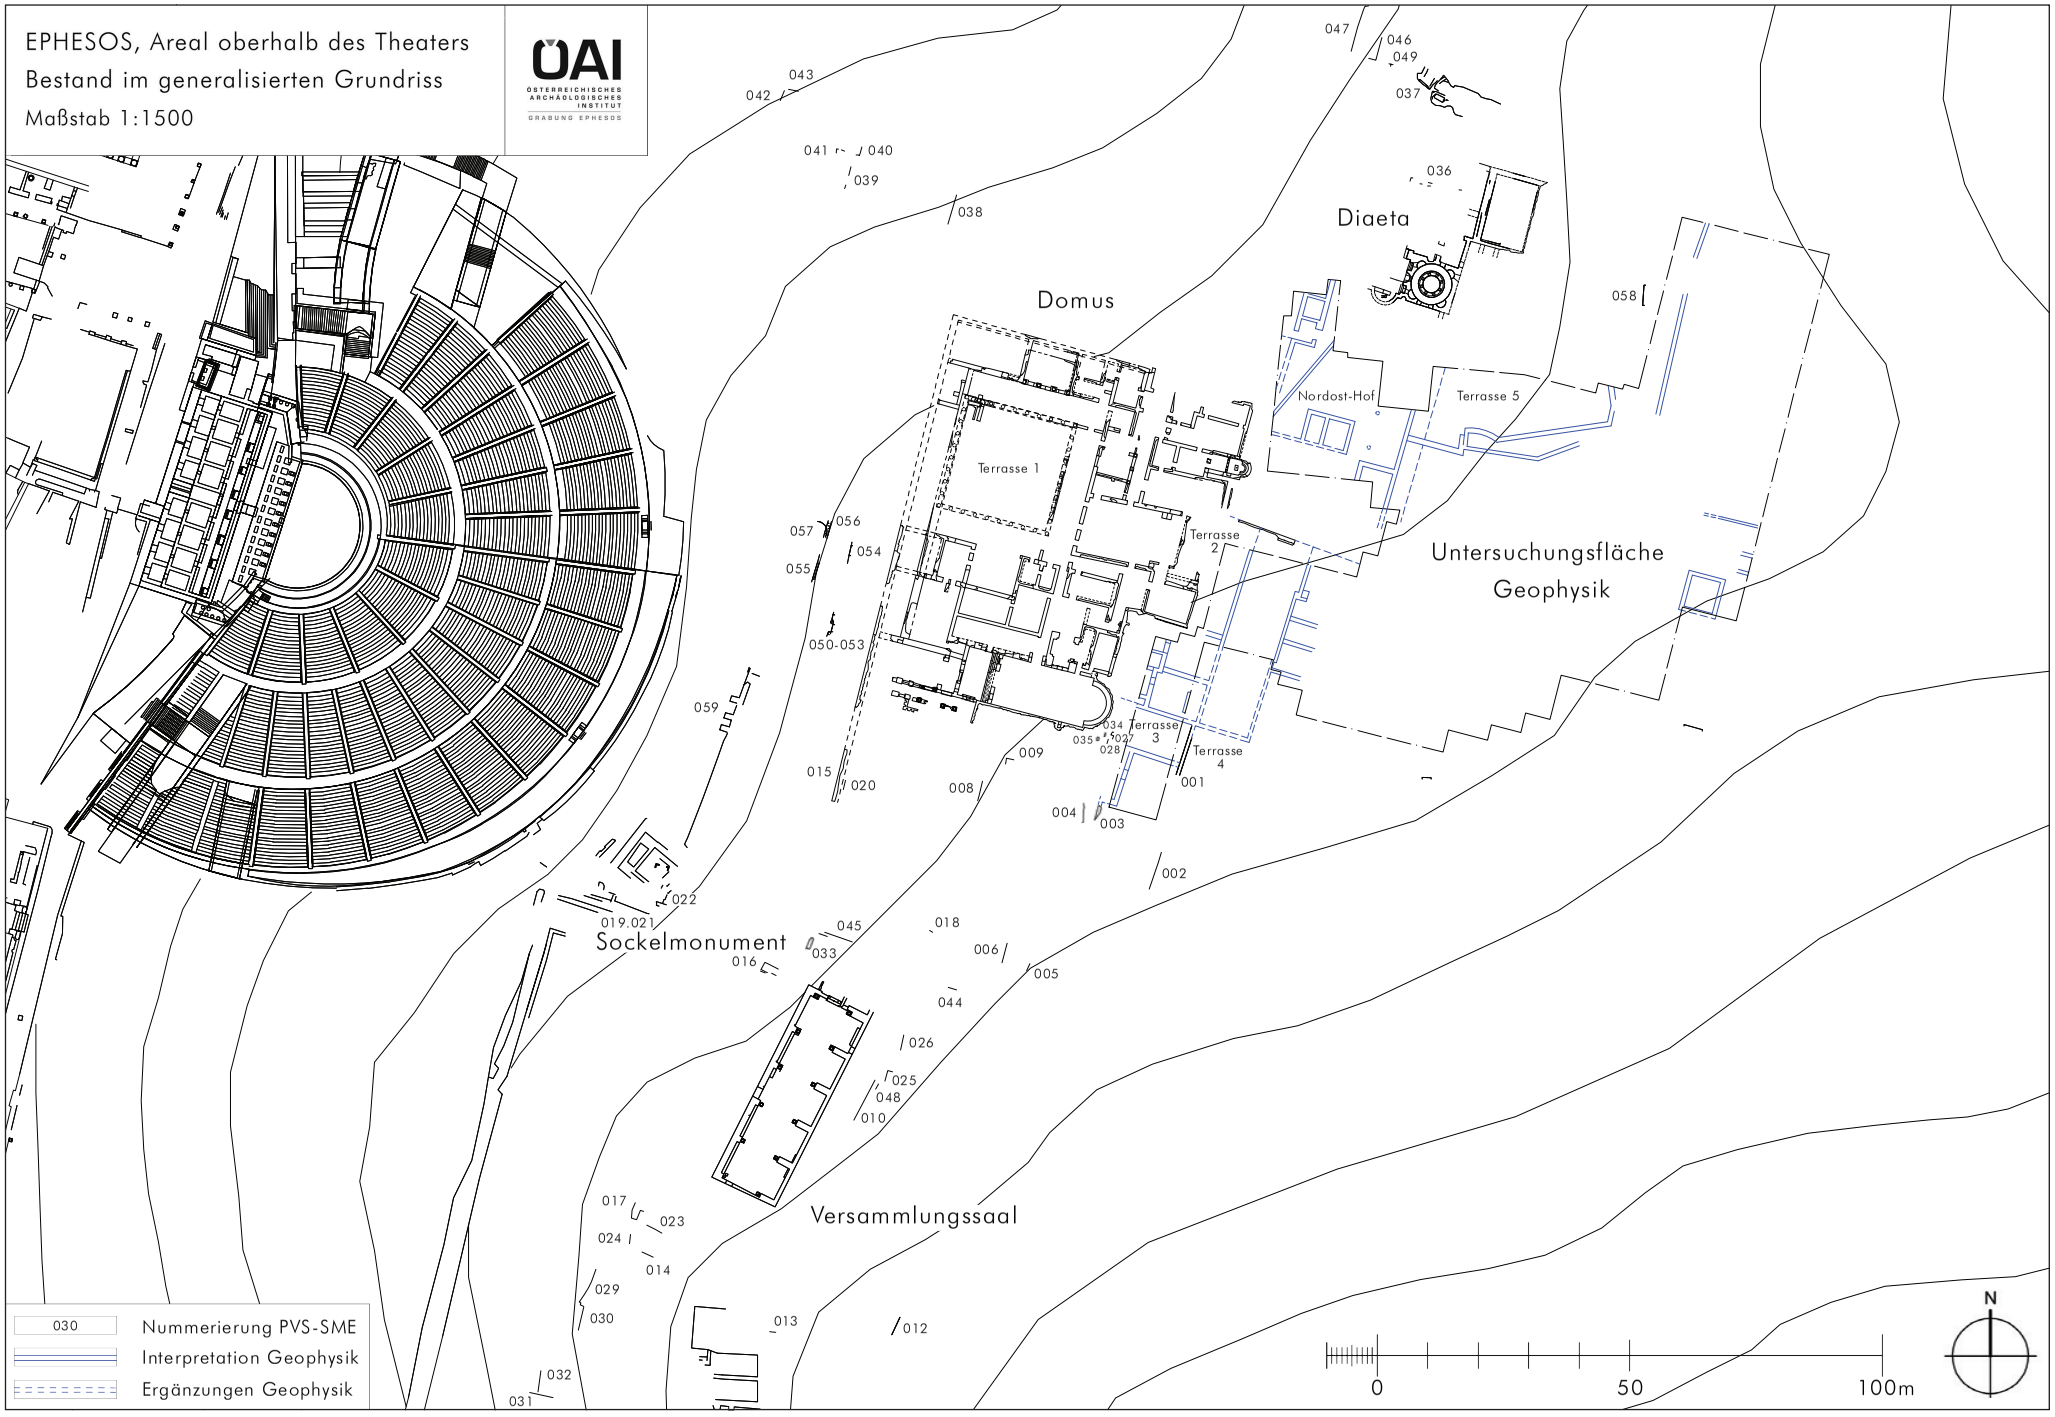

PLAN 2

EPHESOS, Areal oberhalb des Theaters
Bestand mit Mauerorientierungen
Maßstab 1:1500


ÖAI
ÖSTERREICHISCHES ARCHÄOLOGISCHES INSTITUT
GRABUNG EPHESOS

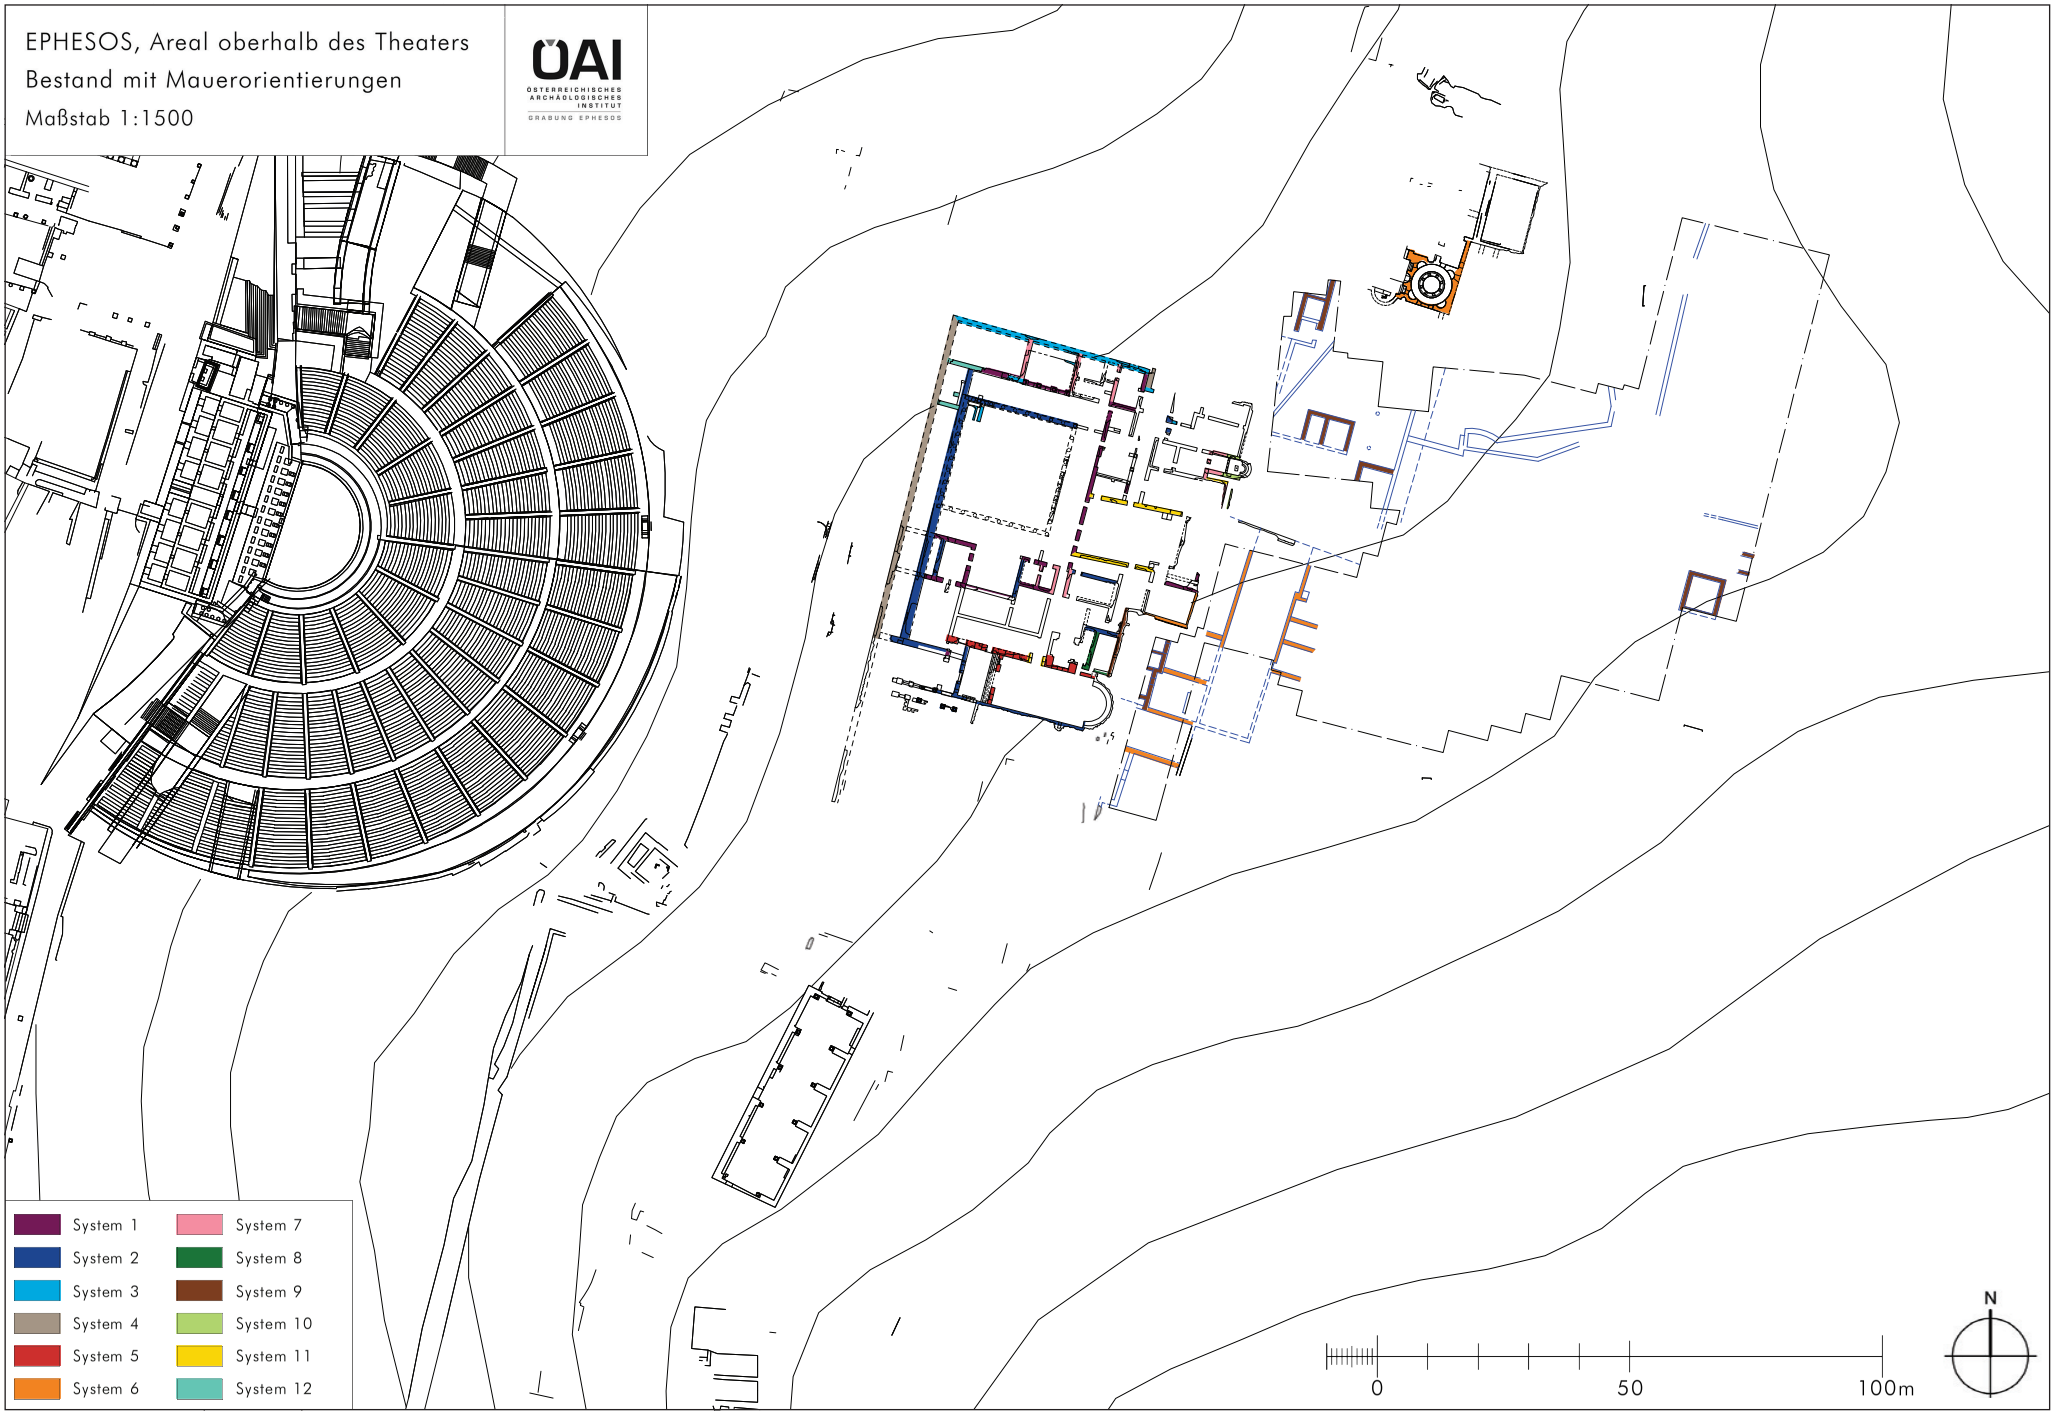

PLAN 3

EPHESOS, Areal oberhalb des Theaters
Rekonstruktionsvorschlag Verkehrsflächen
Maßstab 1:1500

ÖAI
ÖSTERREICHISCHES ARCHÄOLOGISCHES INSTITUT
GRABUNG EPHESOS

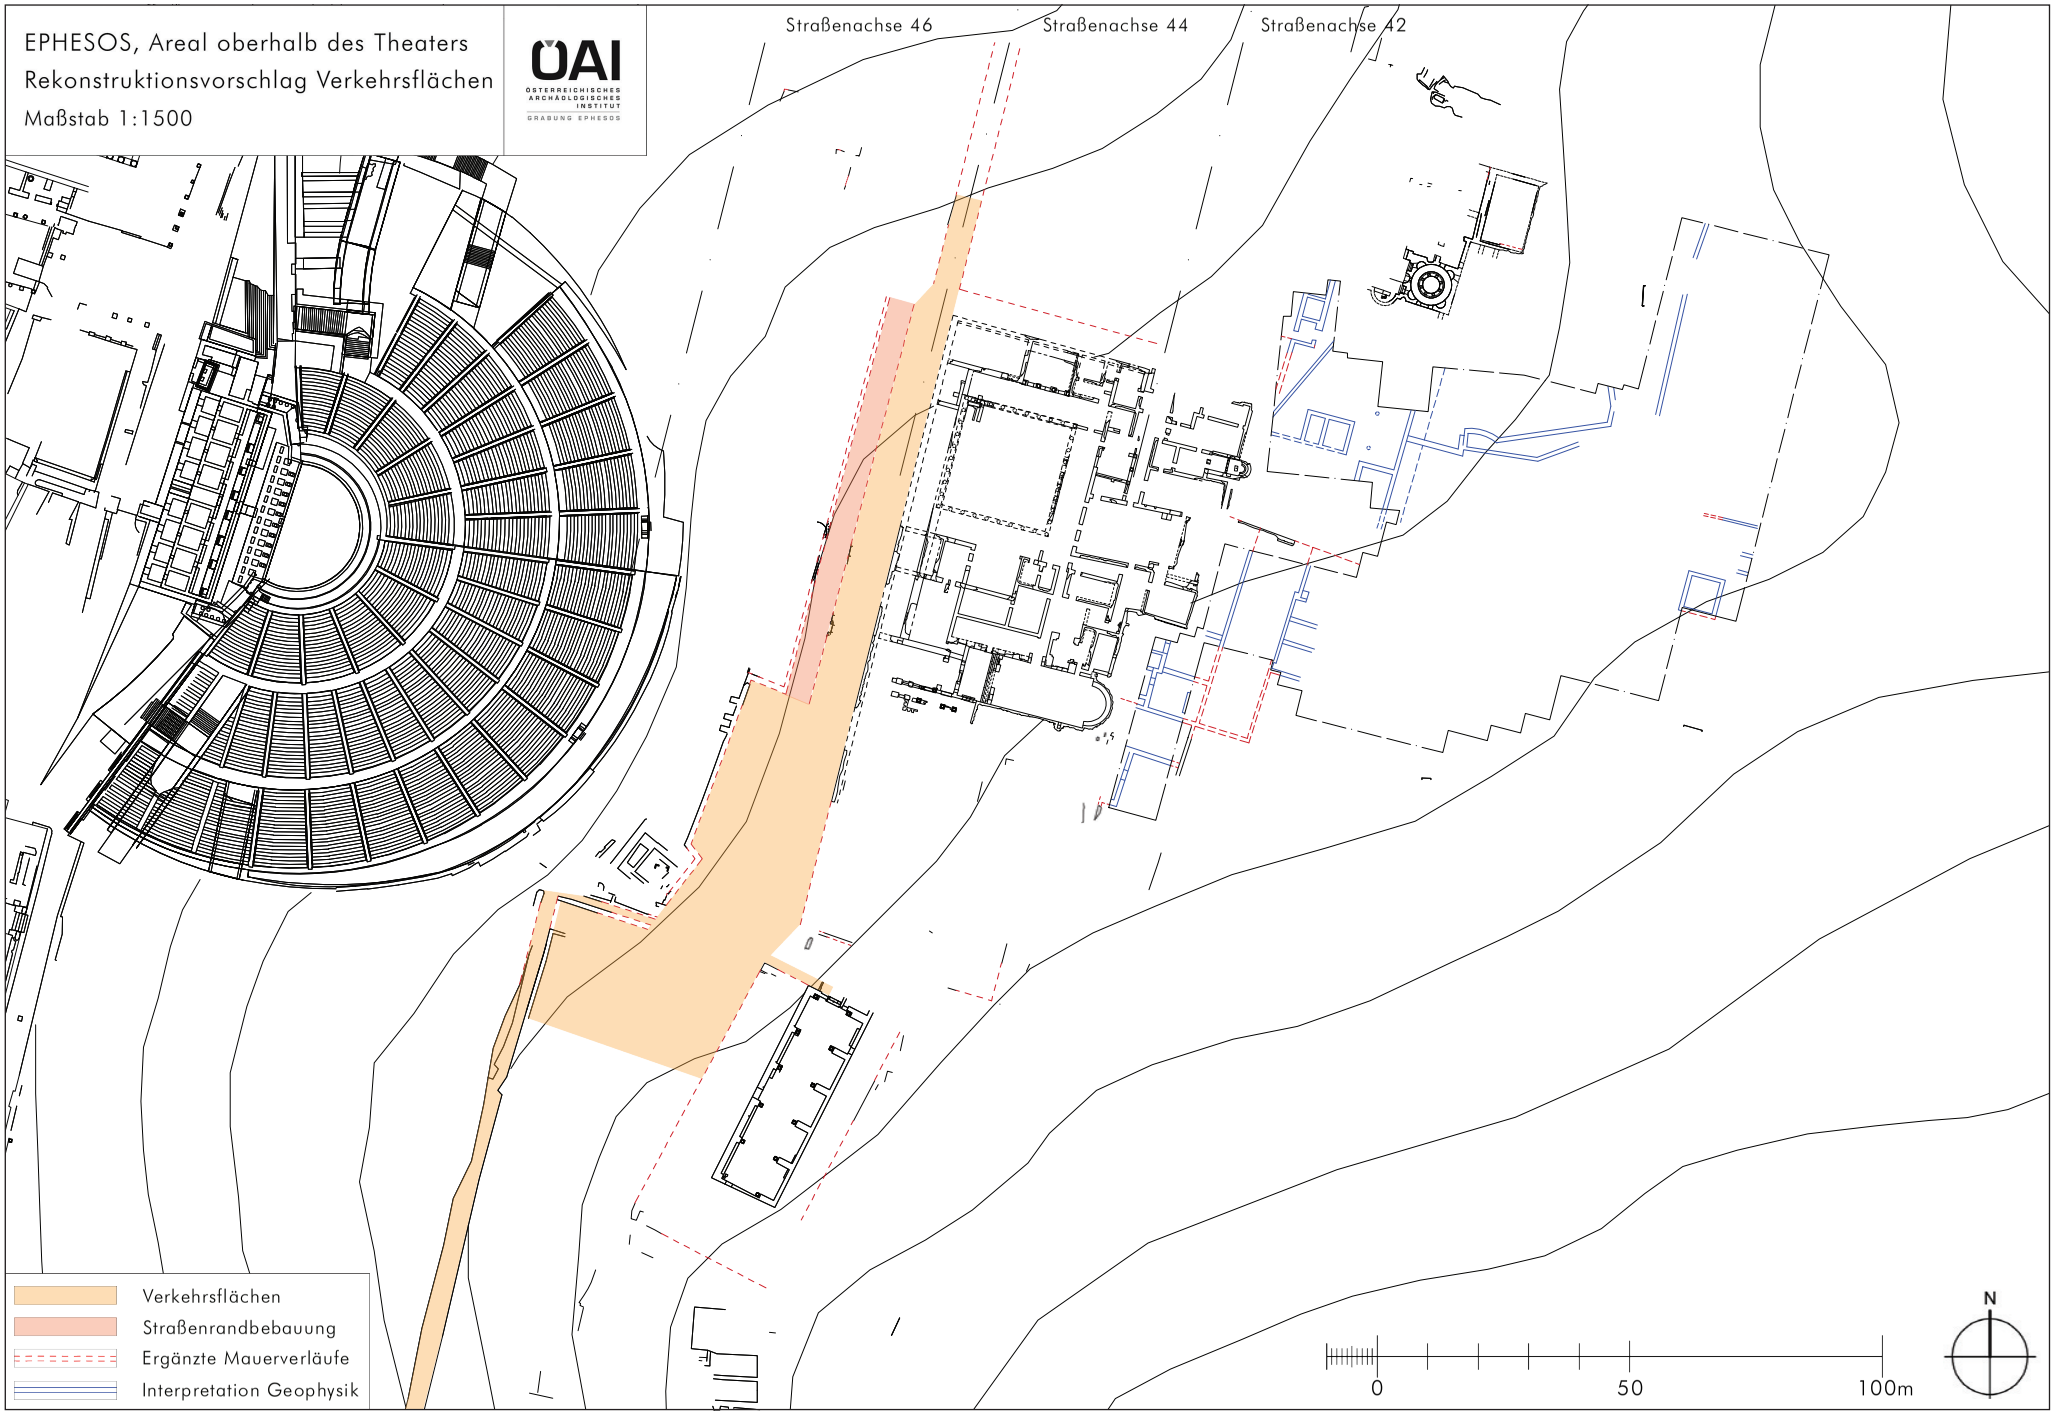

PLAN 4

	Schnitt	Ansicht
Bauphase Nord-1		
Bauphase Nord-2		
Bauphase Nord-3		
Bauphase Nord-4		
Bauphase Nord-5a		
Bauphase Nord-5b		
Bauphase Nord-6		
Unbestimmt		

EPHESOS, *Domus* oberhalb des Theaters
Sondage 01-2012 (NW-Ecke des Peristyls PV 11)

Plannummer: A01/2013


Aufnahme: 2013 C. Baier, J. Goischke

Bearbeitung: C. Baier

ÖAI
ÖSTERREICHISCHES ARCHÄOLOGISCHES INSTITUT
GRABUNG EPHESOS

Maßstab 1:50

Ansicht von Westen
Bauphasenplan

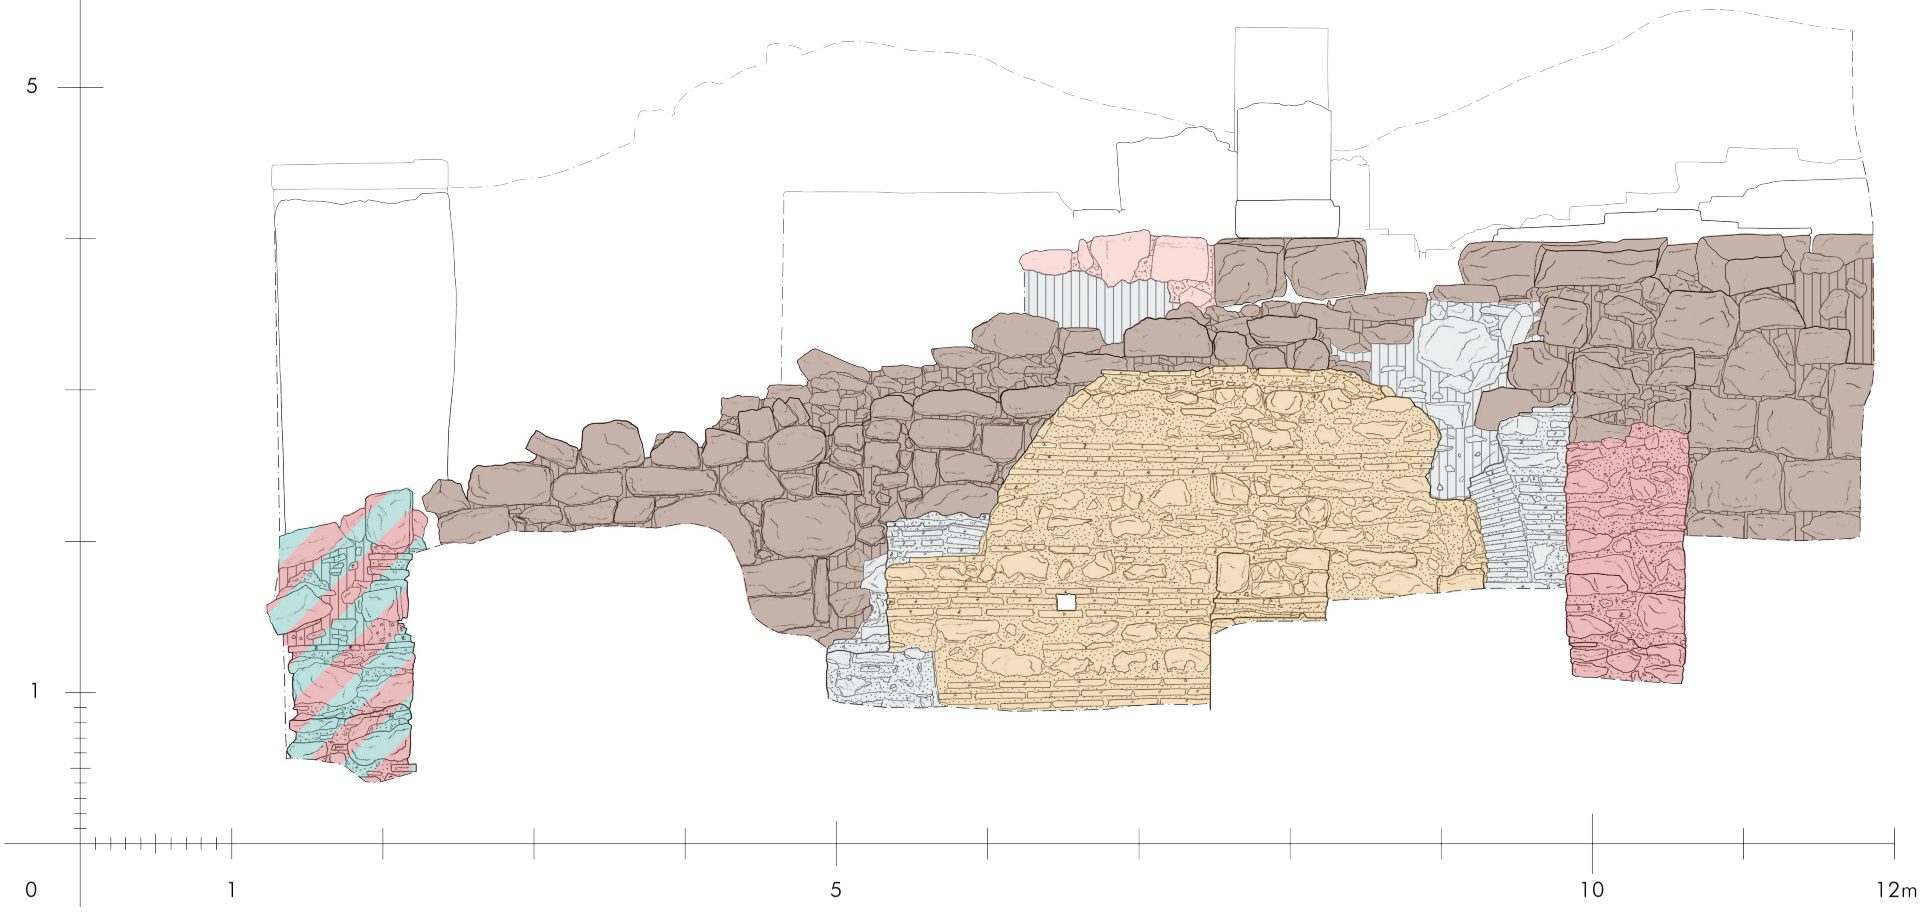

	Schnitt	Ansicht
Bauphase Nord-1		
Bauphase Nord-2		
Bauphase Nord-3		
Bauphase Nord-4		
Bauphase Nord-5a		
Bauphase Nord-5b		
Bauphase Nord-6		
Unbestimmt		

EPHESOS, *Domus* oberhalb des Theaters
Sondage 01-2012 (NW-Ecke des Peristyls PV 11)

Plannummer: A01/2012


Aufnahme: 2012 C. Baier

Bearbeitung: C. Baier

ÖAI
ÖSTERREICHISCHES ARCHÄOLOGISCHES INSTITUT
GRABUNG EPHESOS

Maßstab 1:50

Schnitt DD - Bauphasenplan
Projektion nach Norden

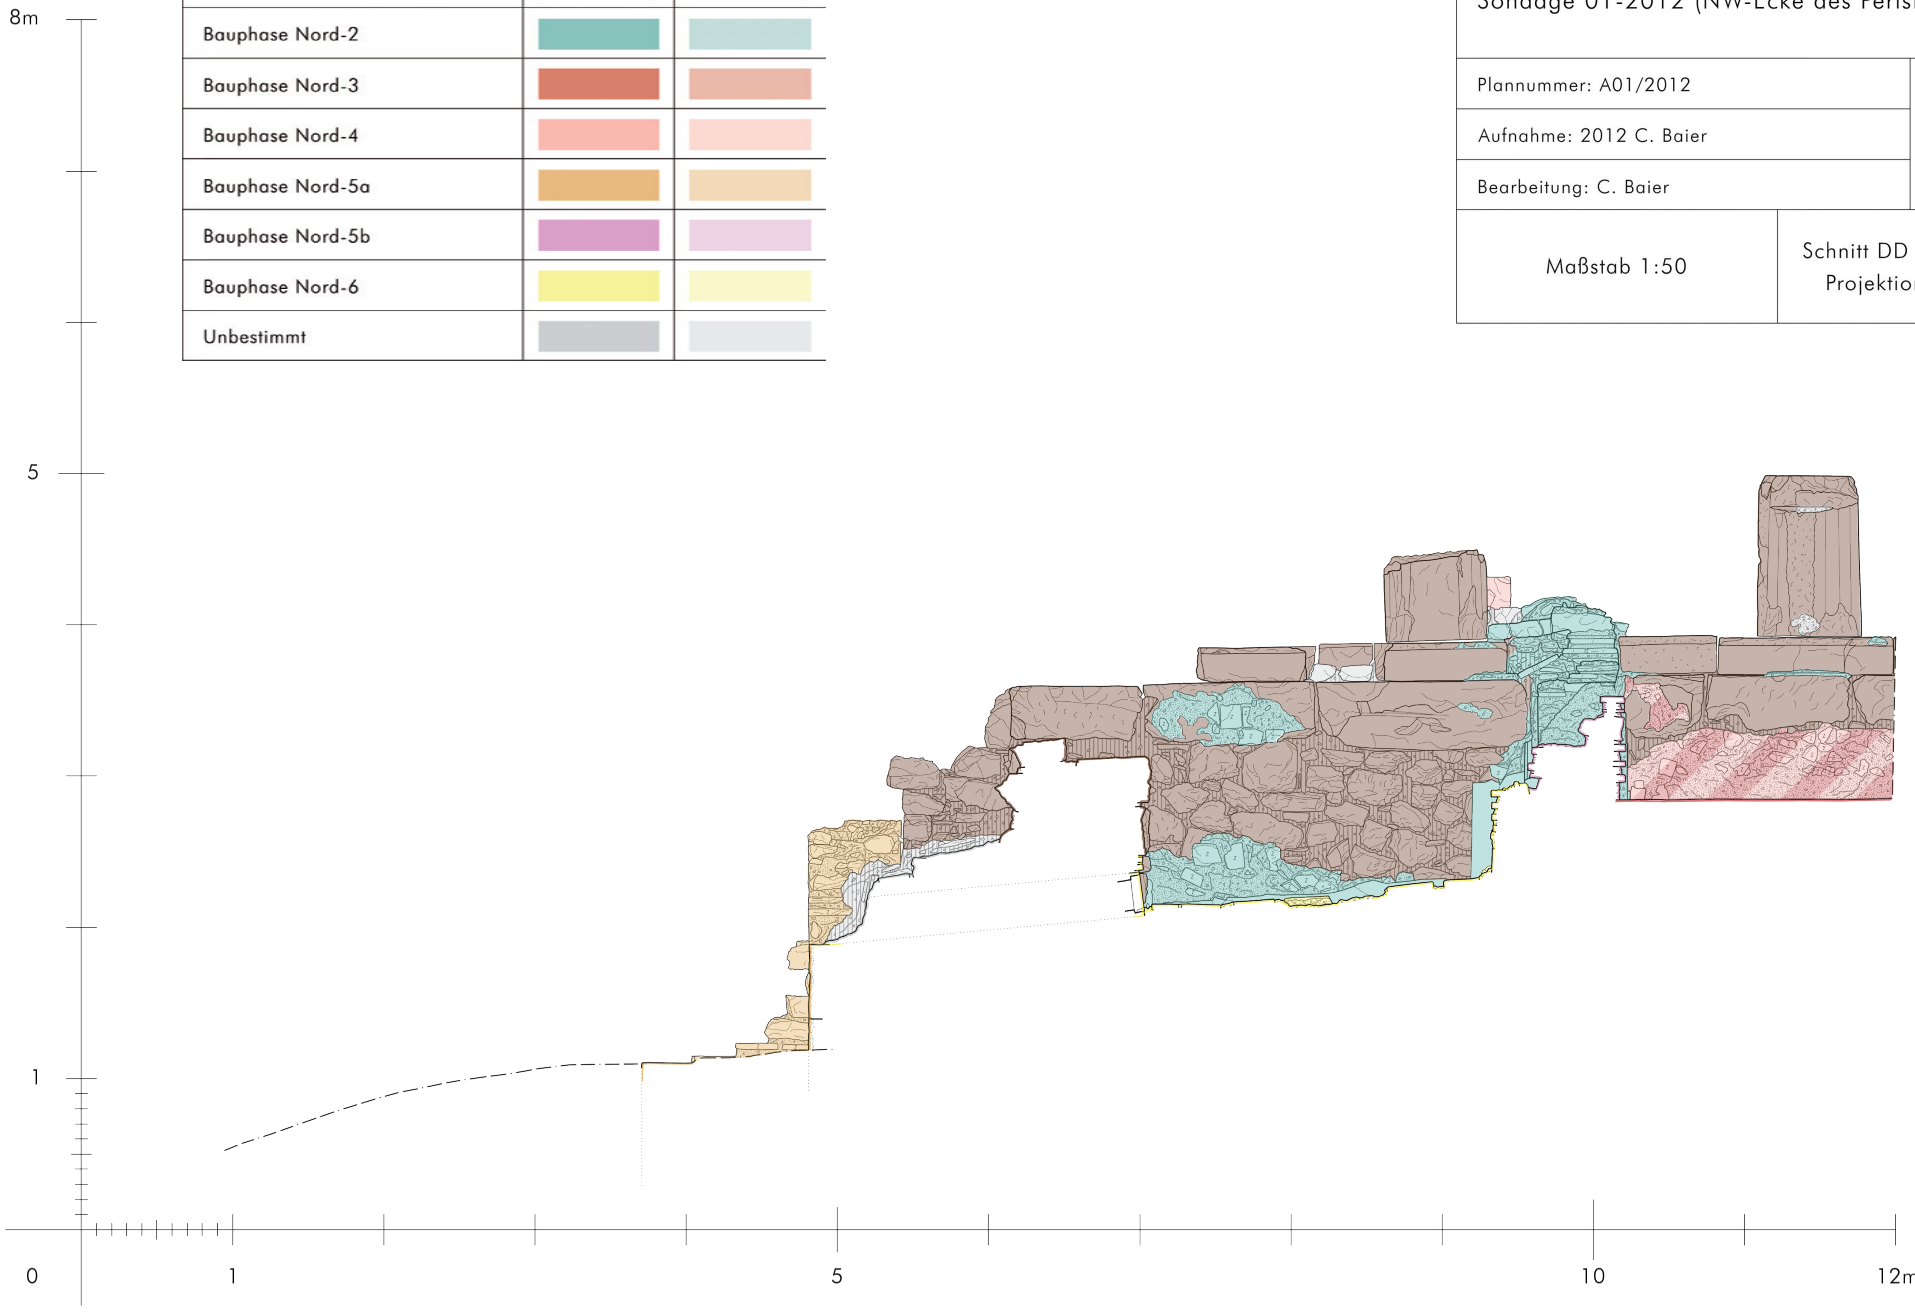

Kalkmörtel	
Ziegelsplitt	
Lehm	
Erde	
Ergänzungen	
Befund über Meterriss	
Befund verdeckt	
Erdkante	

EPHESOS, *Domus* oberhalb des Theaters
Nordflügel am Südperistyl (PV 39-42)

Plannummer: VS03/2012


Aufnahme: 2012-2013 C. Baier, J. Goischke

Bearbeitung: C. Baier

ÖAI
ÖSTERREICHISCHES ARCHÄOLOGISCHES INSTITUT
GRABUNG EPHESOS

Maßstab 1:75

Schnitt BB
Rekonstruktion der Wandverkleidung

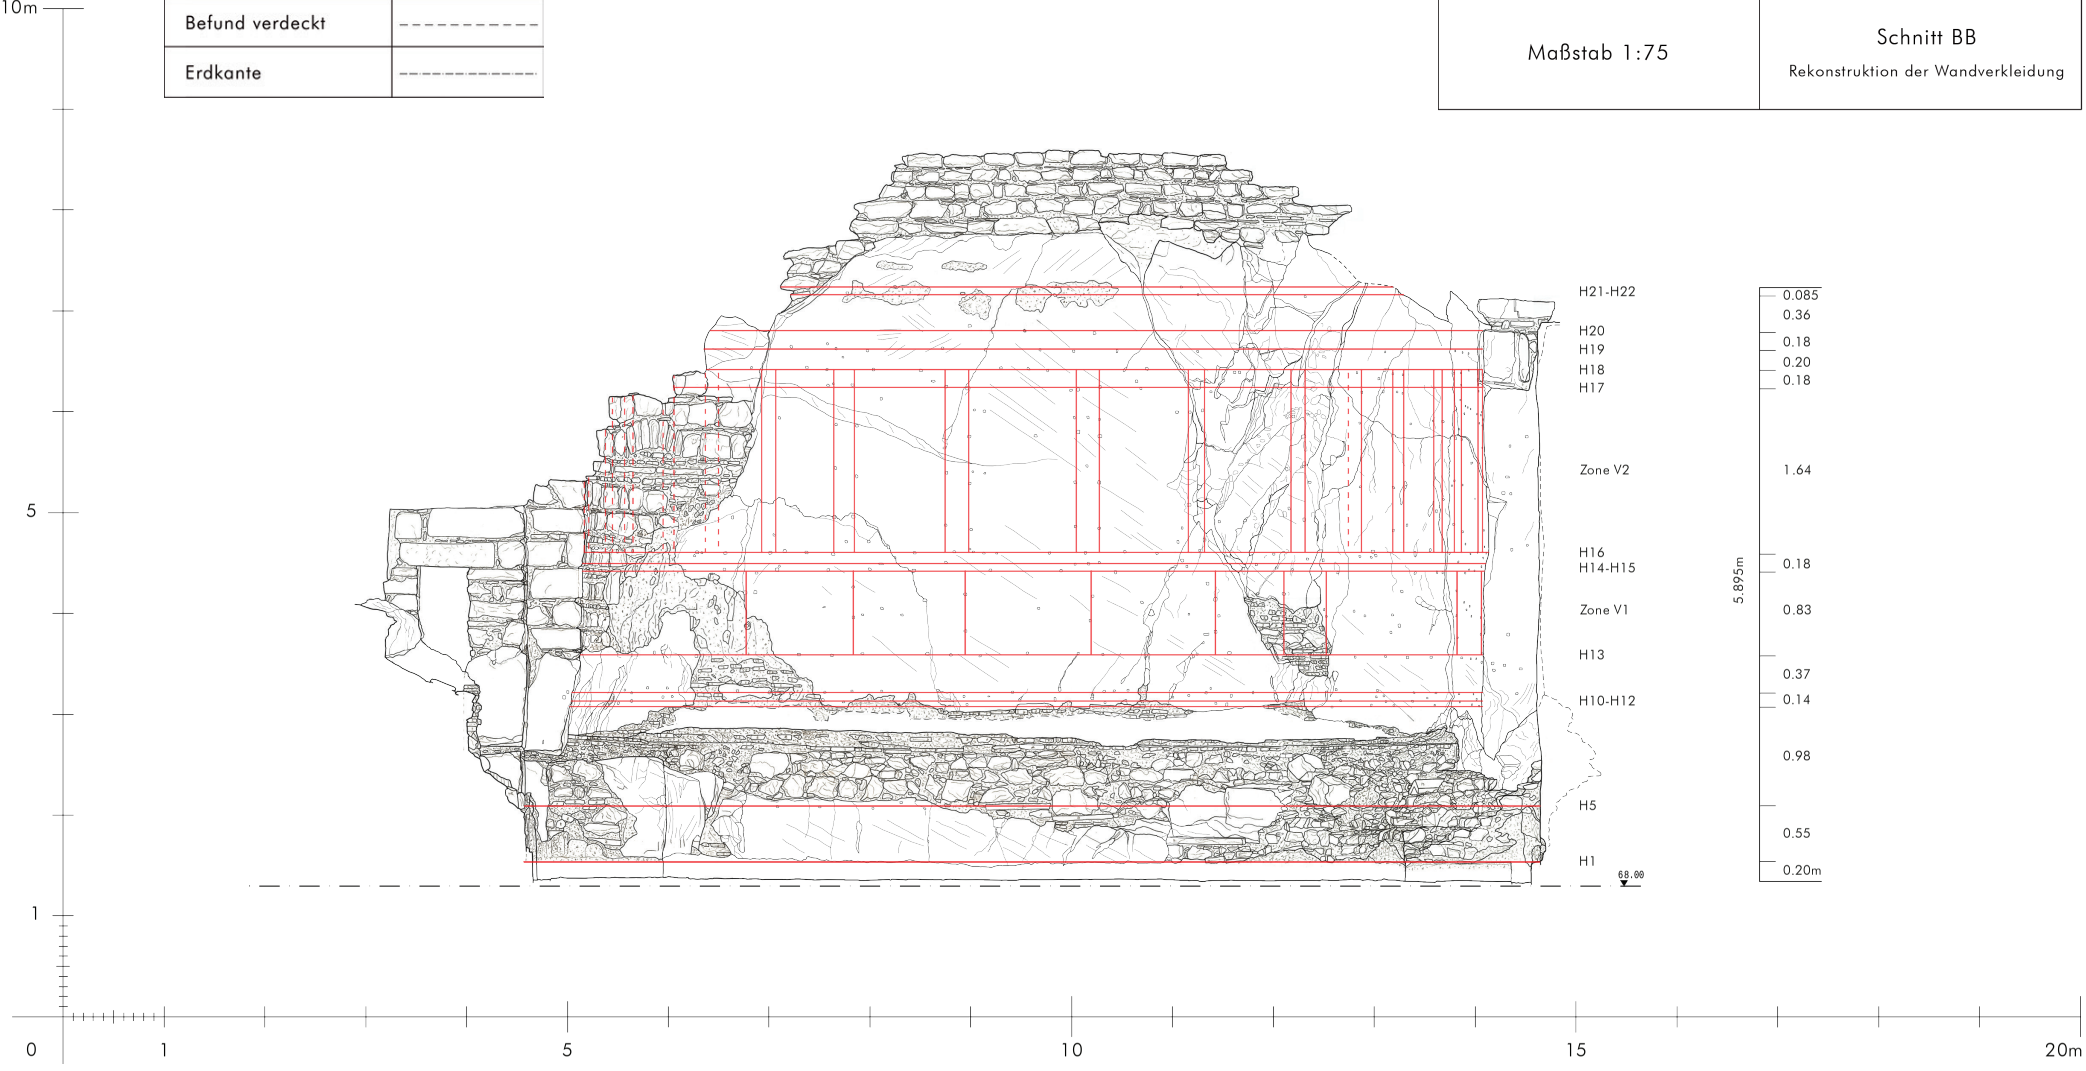

Kalkmörtel	
Ziegelsplitt	
Lehm	
Erde	
Ergänzungen	
Befund über Meterriss	
Befund verdeckt	
Erdkante	

	Schnitt	Ansicht
Bauphase Süd-1		
Bauphase Süd-2		
Bauphase Süd-3		
Bauphase Süd-4		
Bauphase Süd-5		
Bauphase Süd-6		
Unbestimmt		

EPHESOS, *Domus* oberhalb des Theaters
Nordflügel am Südperistyl (PV 39-42)

Plannummer: VS02/2012


Aufnahme: 2012-2013 C. Baier, J. Goischke

Bearbeitung: C. Baier


ÖAI
ÖSTERREICHISCHES ARCHÄOLOGISCHES INSTITUT
GRABUNG EPHESOS

Maßstab 1:75

Schnitt CC
Projektion nach Osten

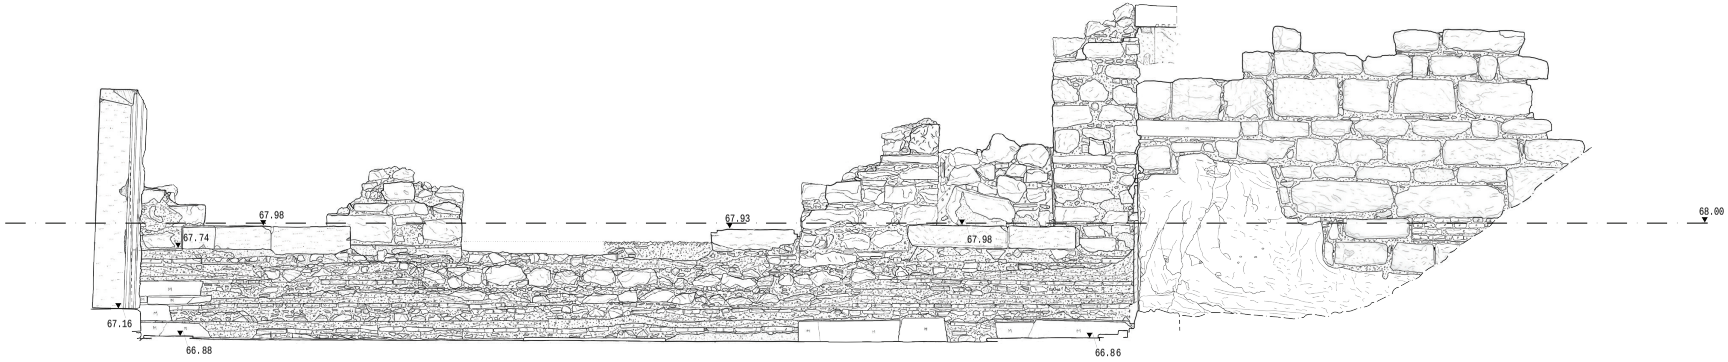

PLAN 25a - Bestand in Schnittprojektion nach Osten

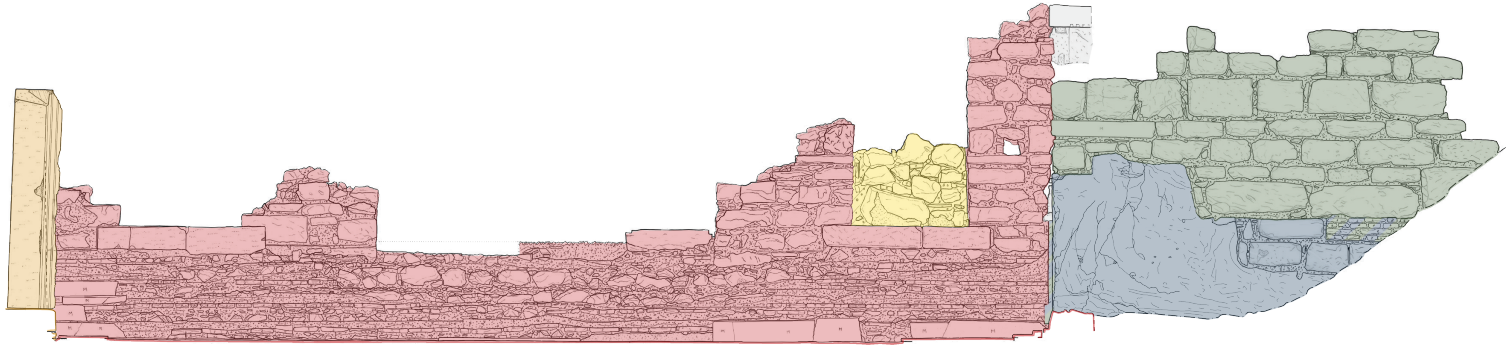

PLAN 25b - Bauphasen in Schnittprojektion nach Osten

0m
5
1

0 1 5 10 15 20m

Kalkmörtel	
Ziegelsplitt	
Lehm	
Erde	
Ergänzungen	
Befund über Meterriss	
Befund verdeckt	
Erdkante	

	Schnitt	Ansicht
Bauphase Süd-1		
Bauphase Süd-2		
Bauphase Süd-3		
Bauphase Süd-4		
Bauphase Süd-5		
Bauphase Süd-6		
Unbestimmt		

EPHESOS, *Domus* oberhalb des Theaters
Nordflügel am Südperistyl (PV 39-42)

Plannummer: VS02/2012


Aufnahme: 2012-2013 C. Baier, J. Goischke

Bearbeitung: C. Baier


ÖAI
ÖSTERREICHISCHES ARCHÄOLOGISCHES INSTITUT
GRABUNG EPHESOS

Maßstab 1:75

Schnitt CC
Projektion nach Westen

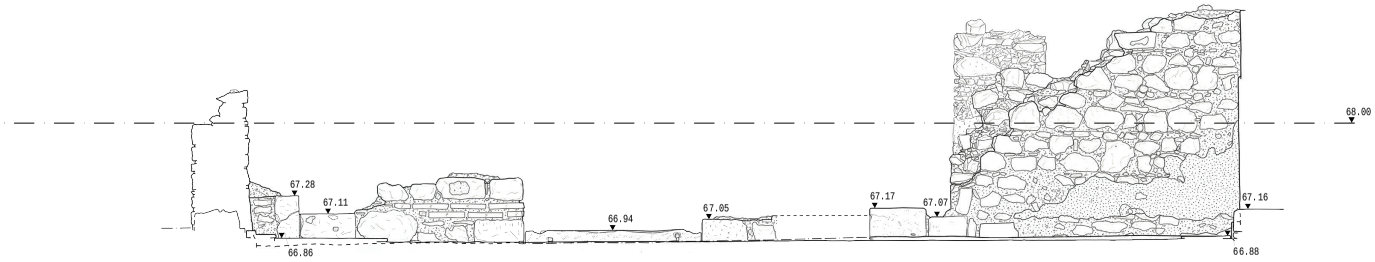

PLAN 26a - Bestand in Schnittprojektion nach Osten

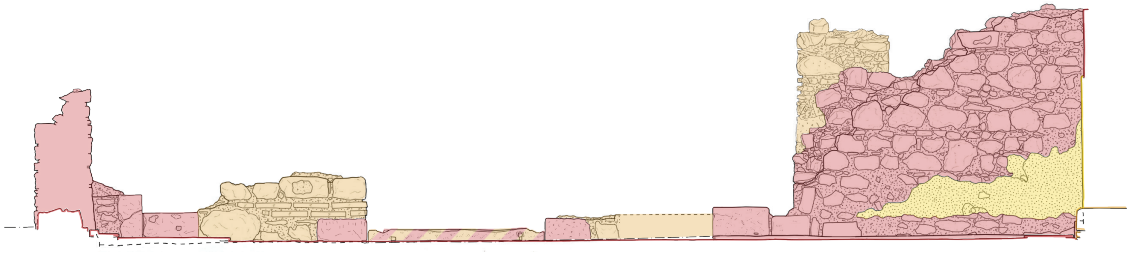

PLAN 26b - Bauphasen in Schnittprojektion nach Westen

10m
5
1
0
1
5
10
15
20m

	Schnitt	Ansicht
Bauphase ZR-1		
Bauphase ZR-1 Sub		
Bauphase ZR-2		
Bauphase ZR-2 Sub		
Bauphase ZR-3		
Bauphase ZR-4		
Bauphase ZR-5		
Bauphase ZR-6		
Unbestimmt		
Bauteil modern verlagert		

EPHESOS, *Domus* oberhalb des Theaters
Diaeta im Nordosten, Raum D-01

Plannummer: VS01/2009


Aufnahme: 2009 C. Baier

Bearbeitung: C. Baier


ÖAI
ÖSTERREICHISCHES ARCHÄOLOGISCHES INSTITUT
GRABUNG EPHESOS

Maßstab 1:75

Schnitt EE-E'E'
Bestand und Bauphasen

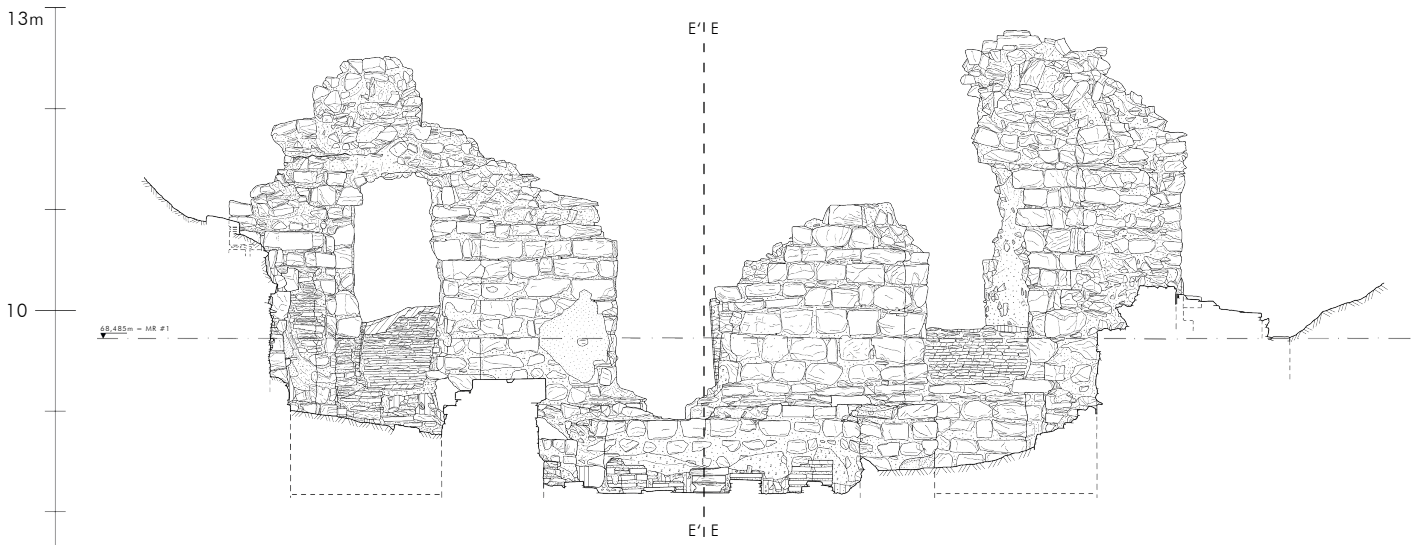

PLAN 31a - Bestand in Schnittprojektion nach Westen (Zustand 2009)

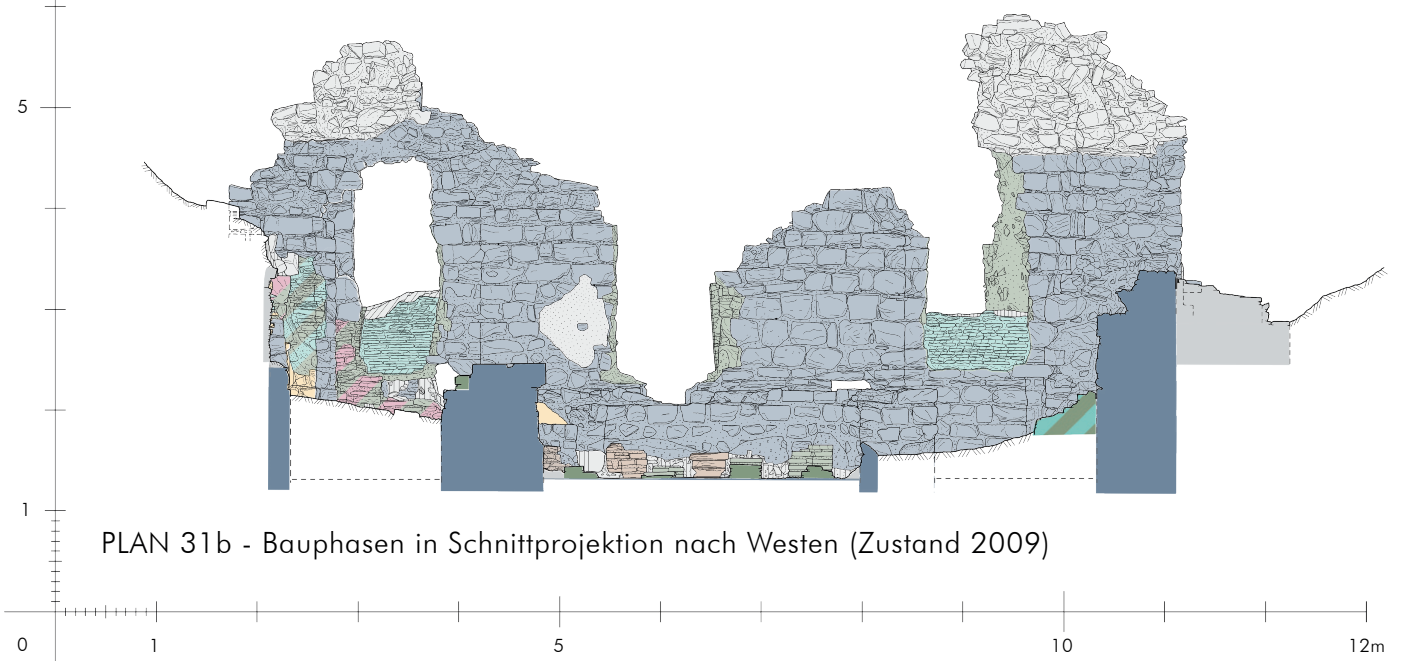

PLAN 31b - Bauphasen in Schnittprojektion nach Westen (Zustand 2009)

EPHESOS, *Domus* oberhalb des Theaters
Diaeta im Nordosten, Raum D-01

Plannummern: ABW01-03/2011


Aufnahme: 2011 R. Kalasek, B. Thuswaldner

Bearbeitung: C. Baier


ÖAI
ÖSTERREICHISCHES ARCHÄOLOGISCHES INSTITUT
GRABUNG EPHESOS

Maßstab 1:75


Zylinderabwicklung
Laserscan des Baubestands
Ostmauer, östliche Konchen

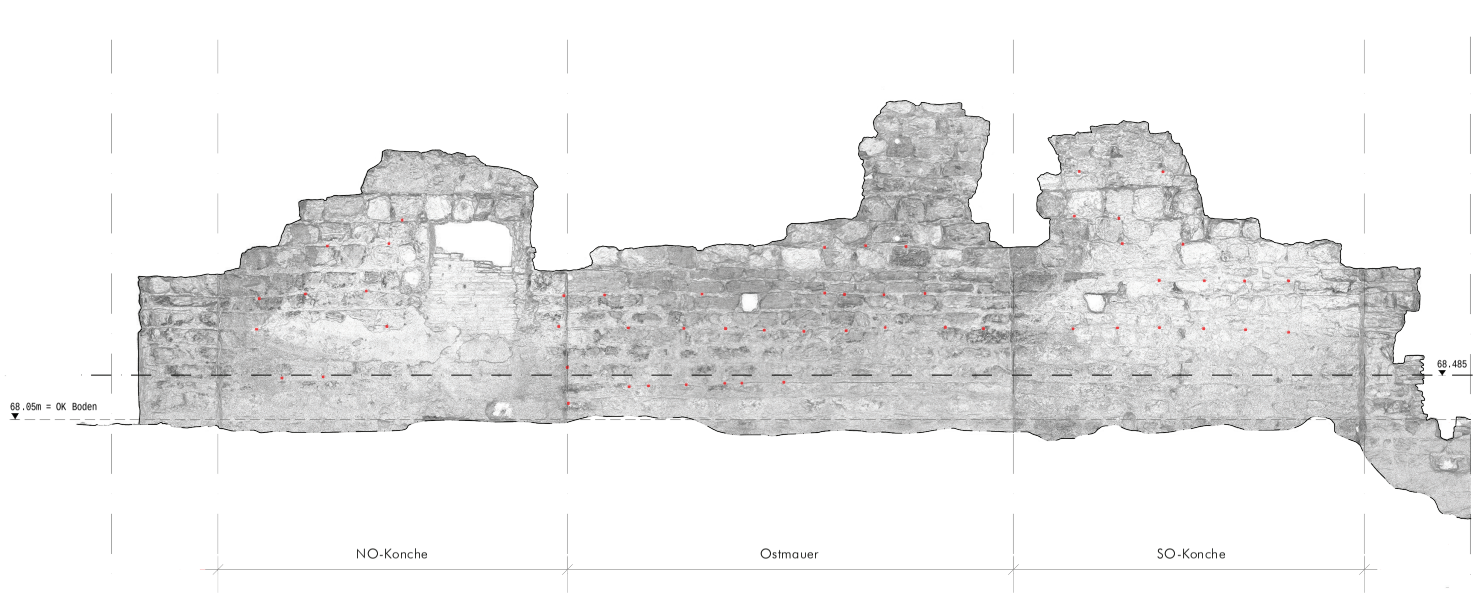

PLAN 34a - Ostmauer, NO-Konche, SO-Konche: Laserscan des Baubestands in Zylinderabwicklung

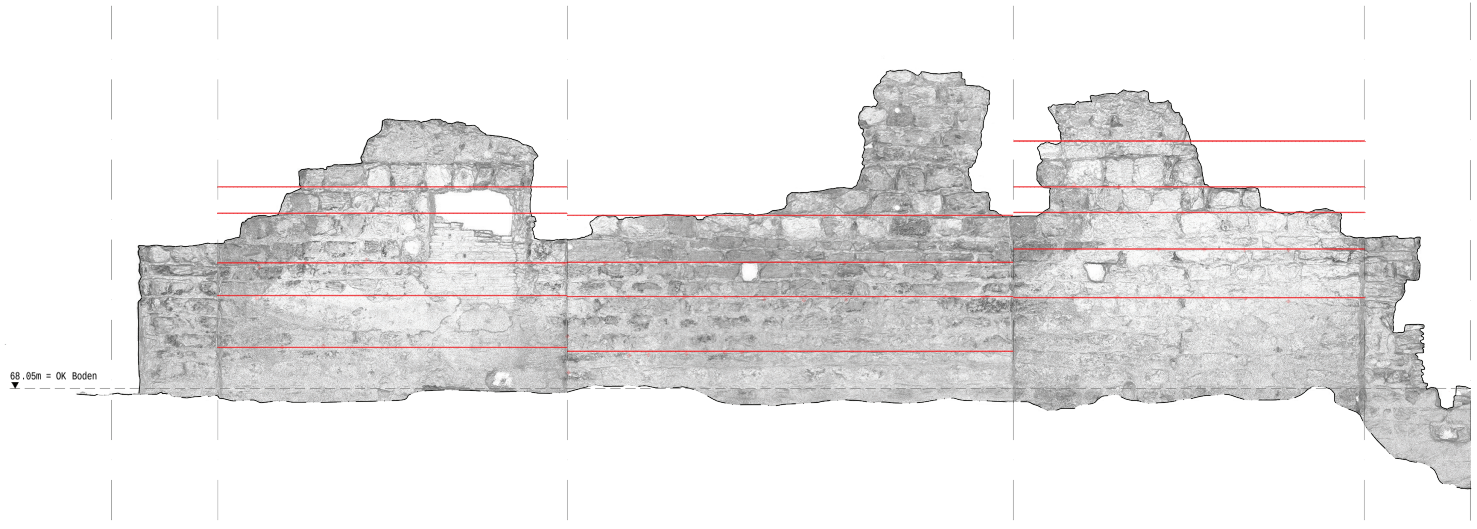

PLAN 34b - Ostmauer, NO-Konche, SO-Konche: Laserscan des Baubestands in Zylinderabwicklung mit Rekonstruktion des Inkrustationssystems

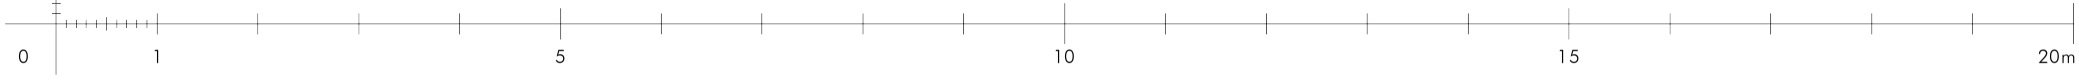


EPHESOS, Areal oberhalb des Theaters


Grundrissbestand mit Interpretation Geophysik

Maßstab 1:1000

ÖAI
ÖSTERREICHISCHES ARCHÄOLOGISCHES INSTITUT
GRABUNG EPHESOS

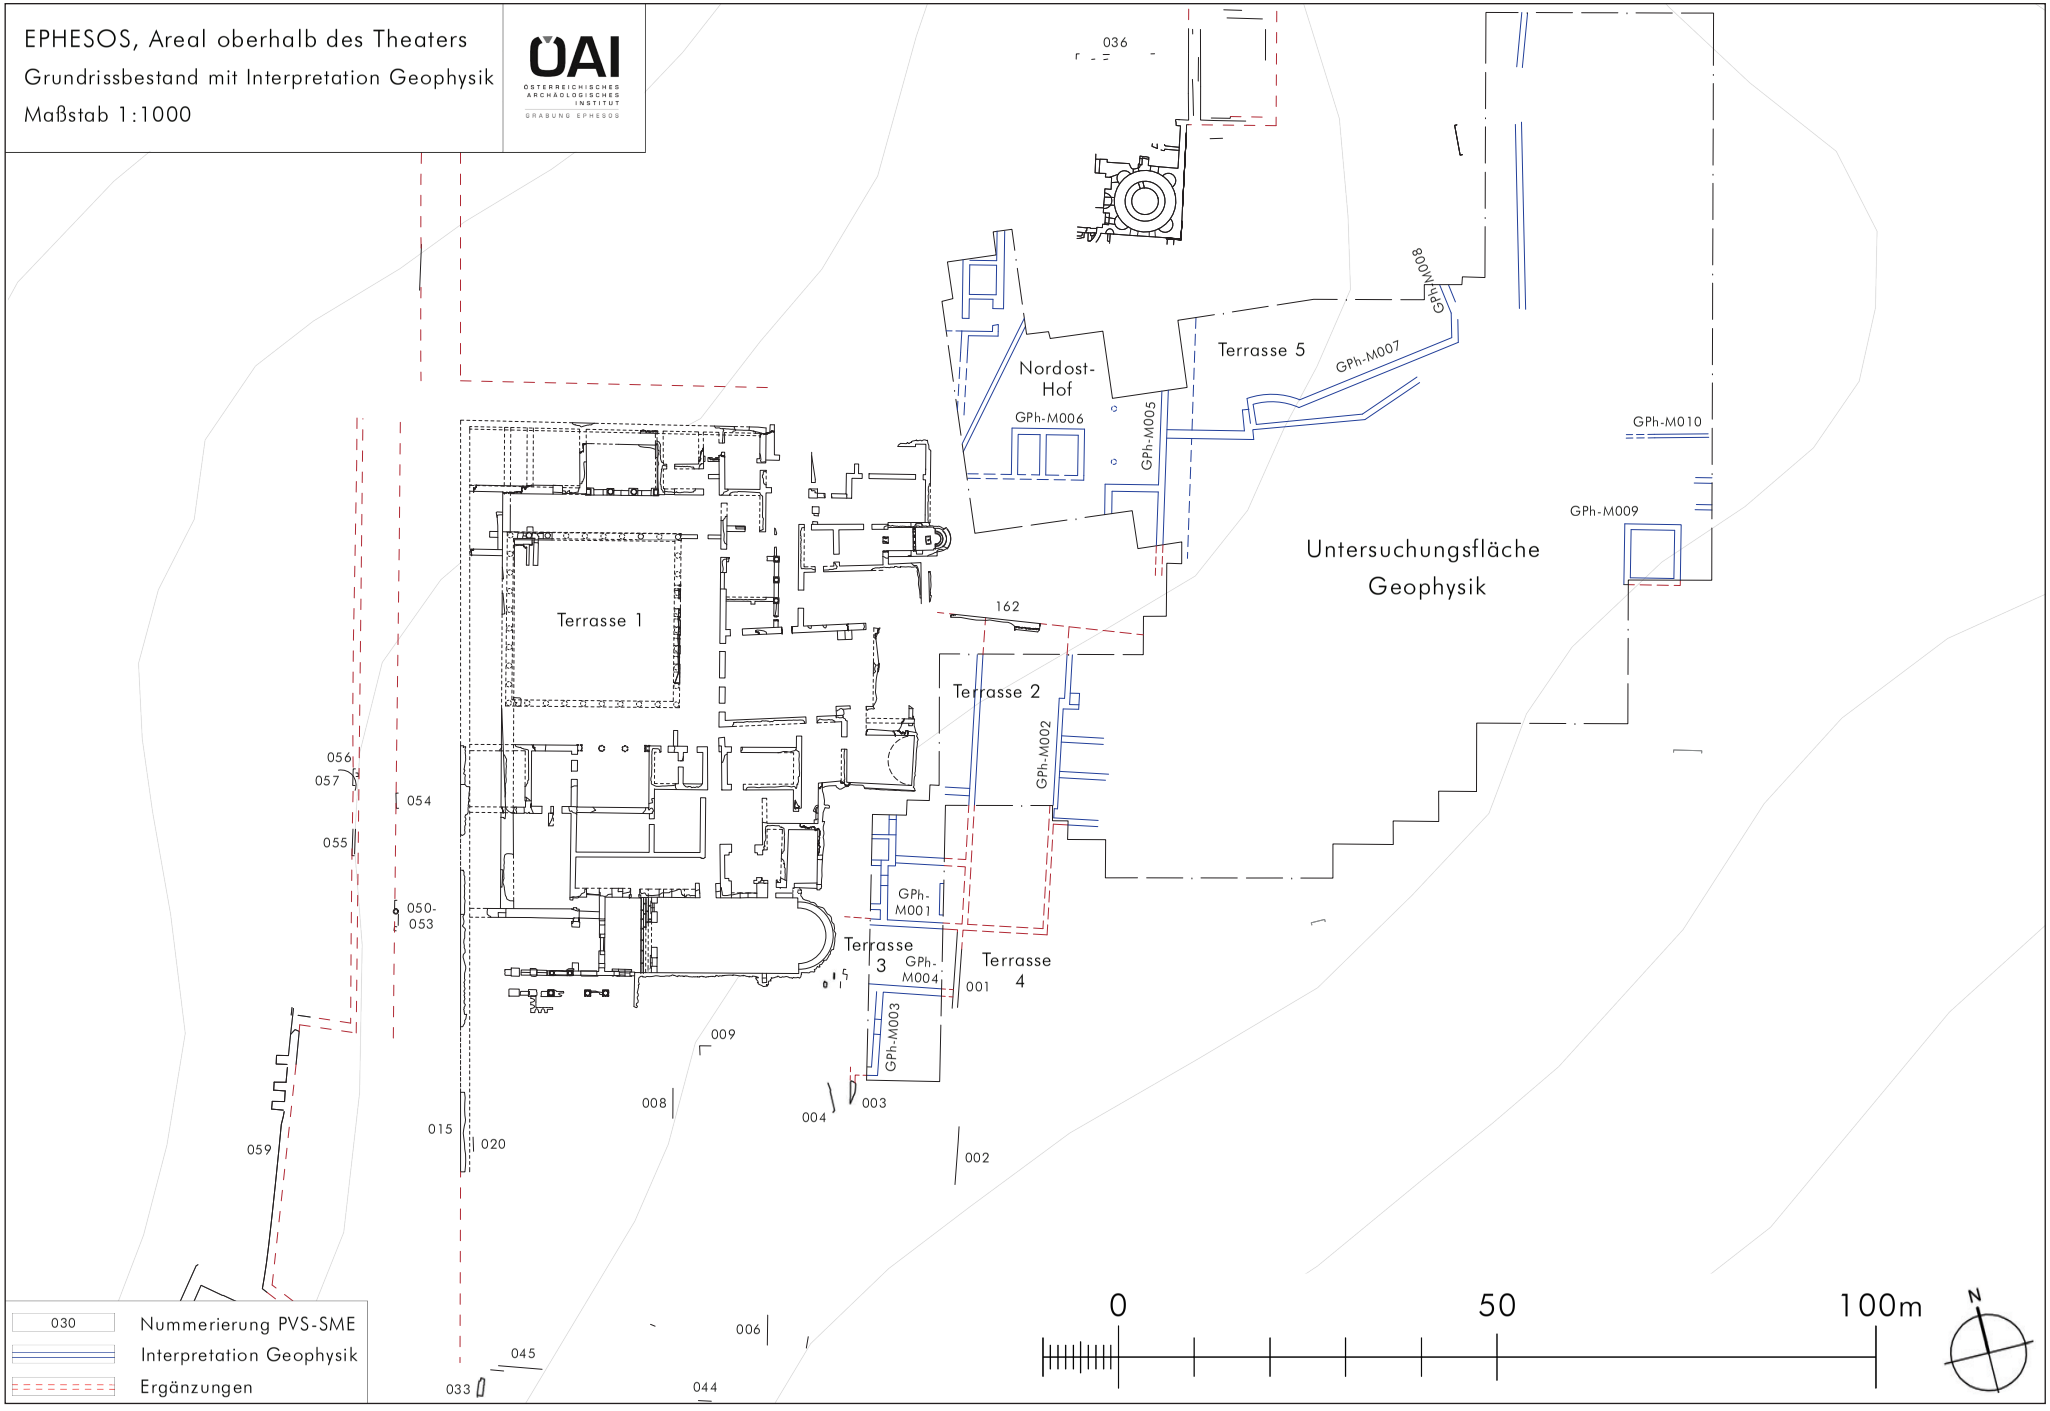

PLAN 37

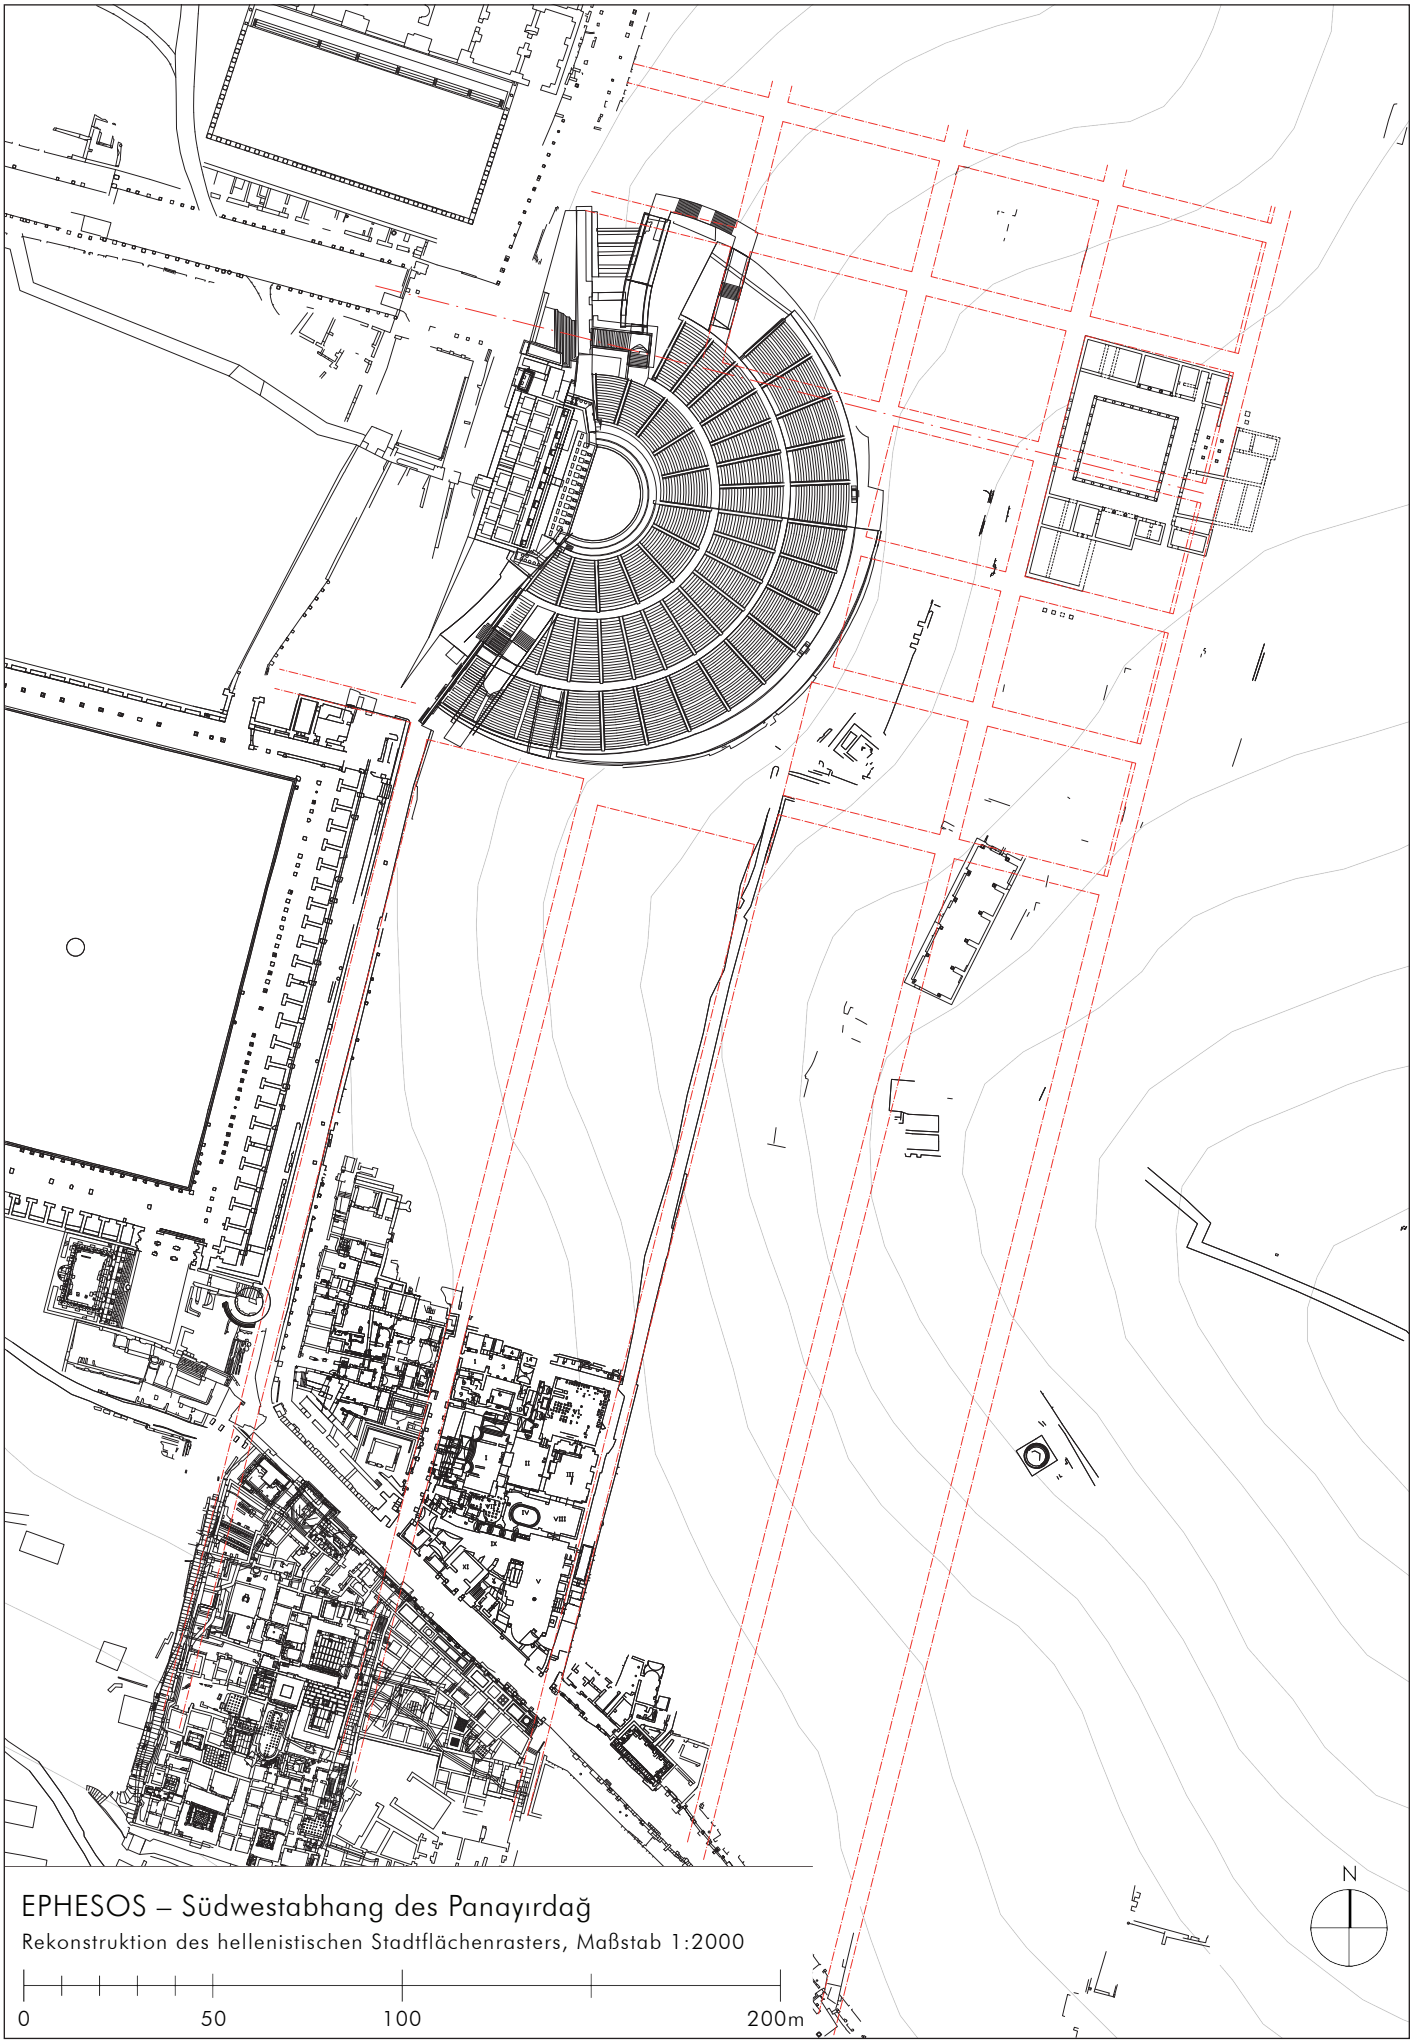



EPHESOS – Südwestabhang des Panayırdağ

Rekonstruktion des hellenistischen Stadtflächenrasters, Maßstab 1:2000


EPHESOS, Domus oberhalb des Theaters
Nordflügel am Südperistyl, Rekonstruktionen
Maßstab 1:300

ÖAI
ÖSTERREICHISCHES ARCHÄOLOGISCHES INSTITUT
GRABUNG EPHESOS

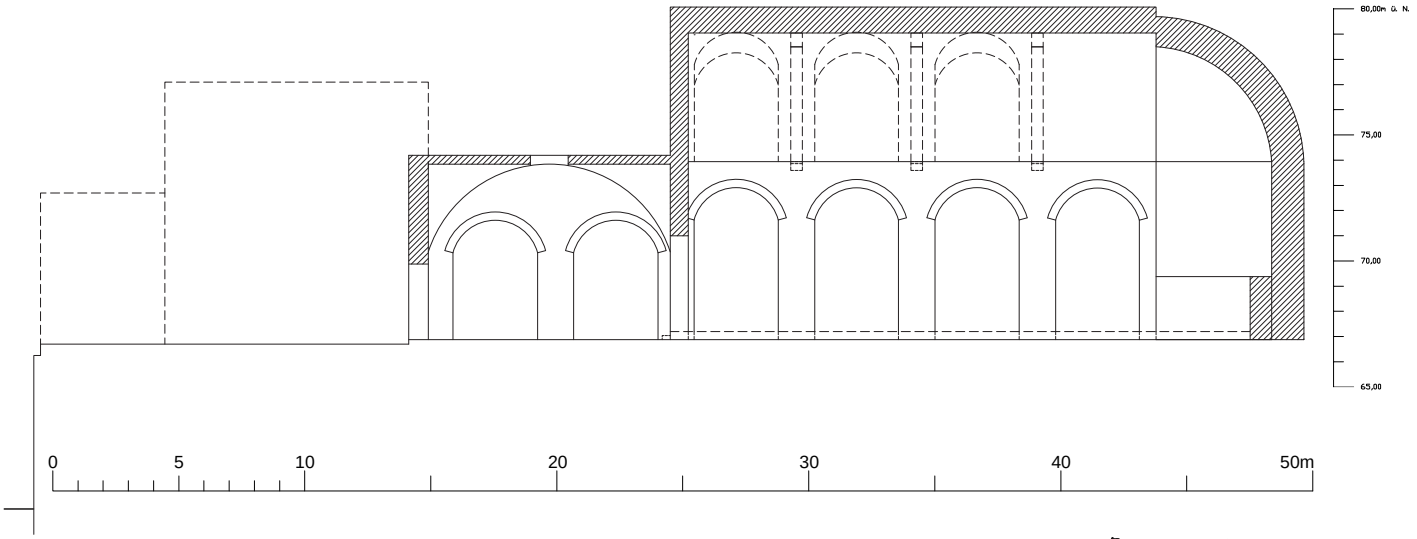

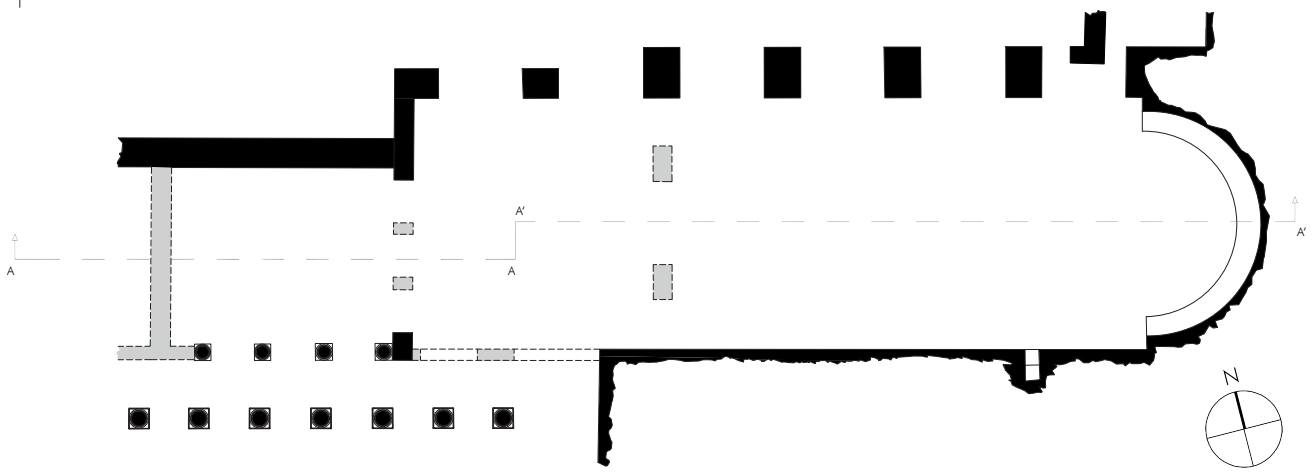

PLAN 46a - Räume PV-40.41, Rekonstruktion der Phase Süd-3 im Schnitt A-A'

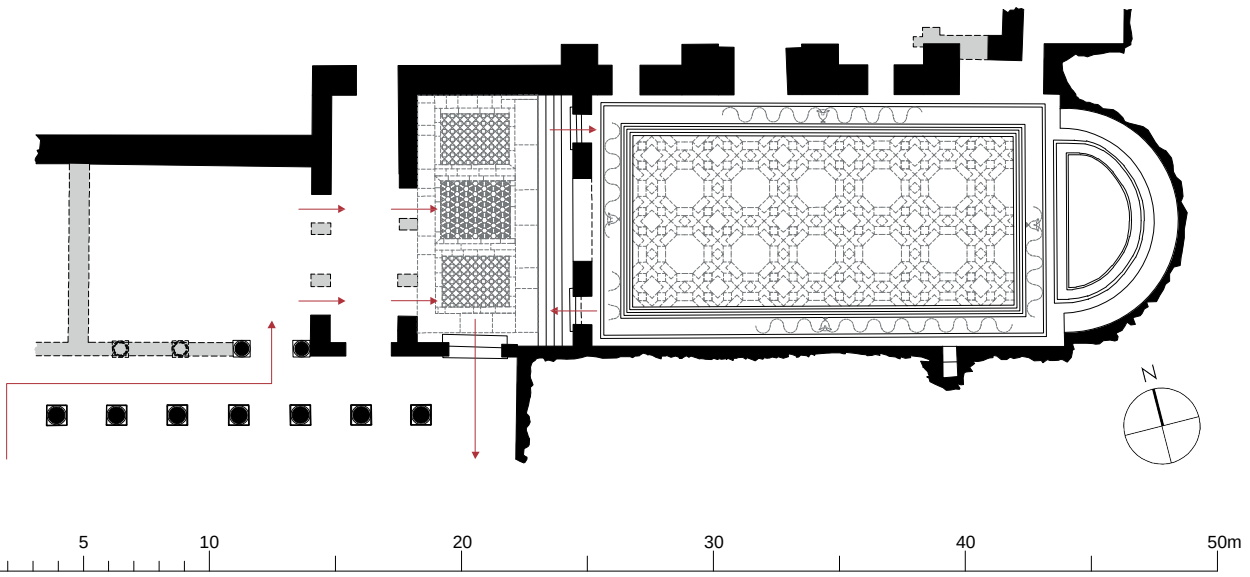


PLAN 46b - Räume PV-39a-b.40.41, Rekonstruktion der Phase Süd-4 im Grundriss mit Wegeführung

EPHESOS, *Domus* oberhalb des Theaters
Sondage 01-2012 (NW-Ecke des Peristyls PV 11)

Plannummer: G01/2012	ÖAI Österreichisches Archäologisches Institut Grabung Ephesos
Aufnahme: 2012 C. Baier, E. Vlcek	
Bearbeitung: C. Baier	
Maßstab 1:50	Grundriss Bestandsplan


Kalkmörtel	
Ziegelsplitt	
Lehm	
Erde	
Ergänzungen	
Befund über Meterriss	
Befund verdeckt	
Erdkante	

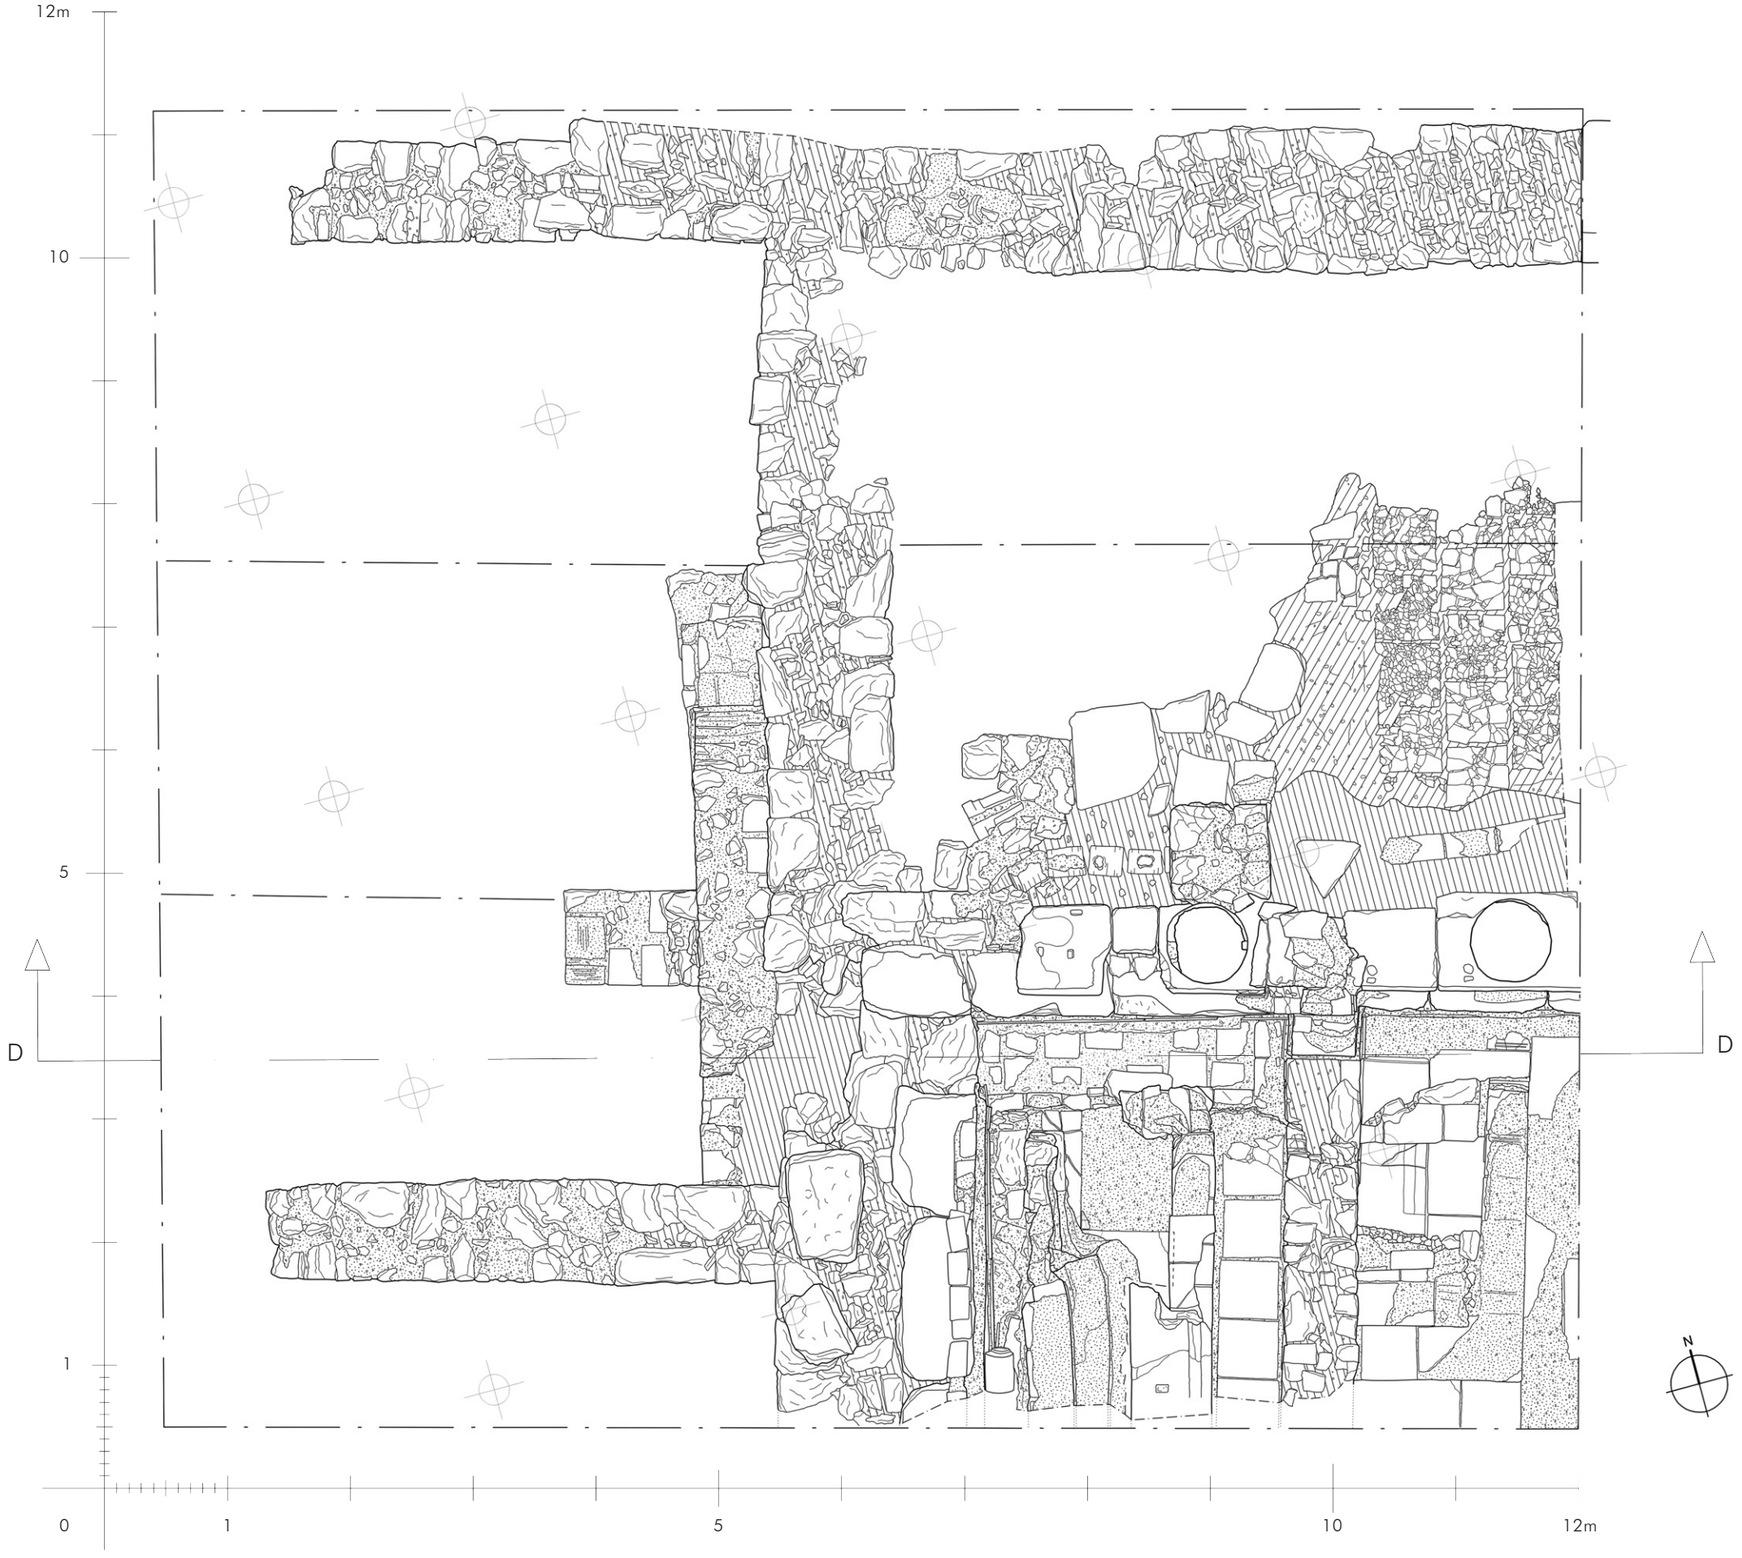

EPHESOS, *Domus* oberhalb des Theaters
Sondage 01-2012 (NW-Ecke des Peristyls PV 11)

Plannummer: G01/2012	ÖAI Österreichisches Archäologisches Institut Grabung Ephesos
Aufnahme: 2012 C. Baier, E. Vlcek	
Bearbeitung: C. Baier	
Maßstab 1:50	Grundriss Bestand mit Beschriftung

Kalkmörtel	
Ziegelsplitt	
Lehm	
Erde	
Ergänzungen	
Befund über Meterriss	
Befund verdeckt	
Erdkante	

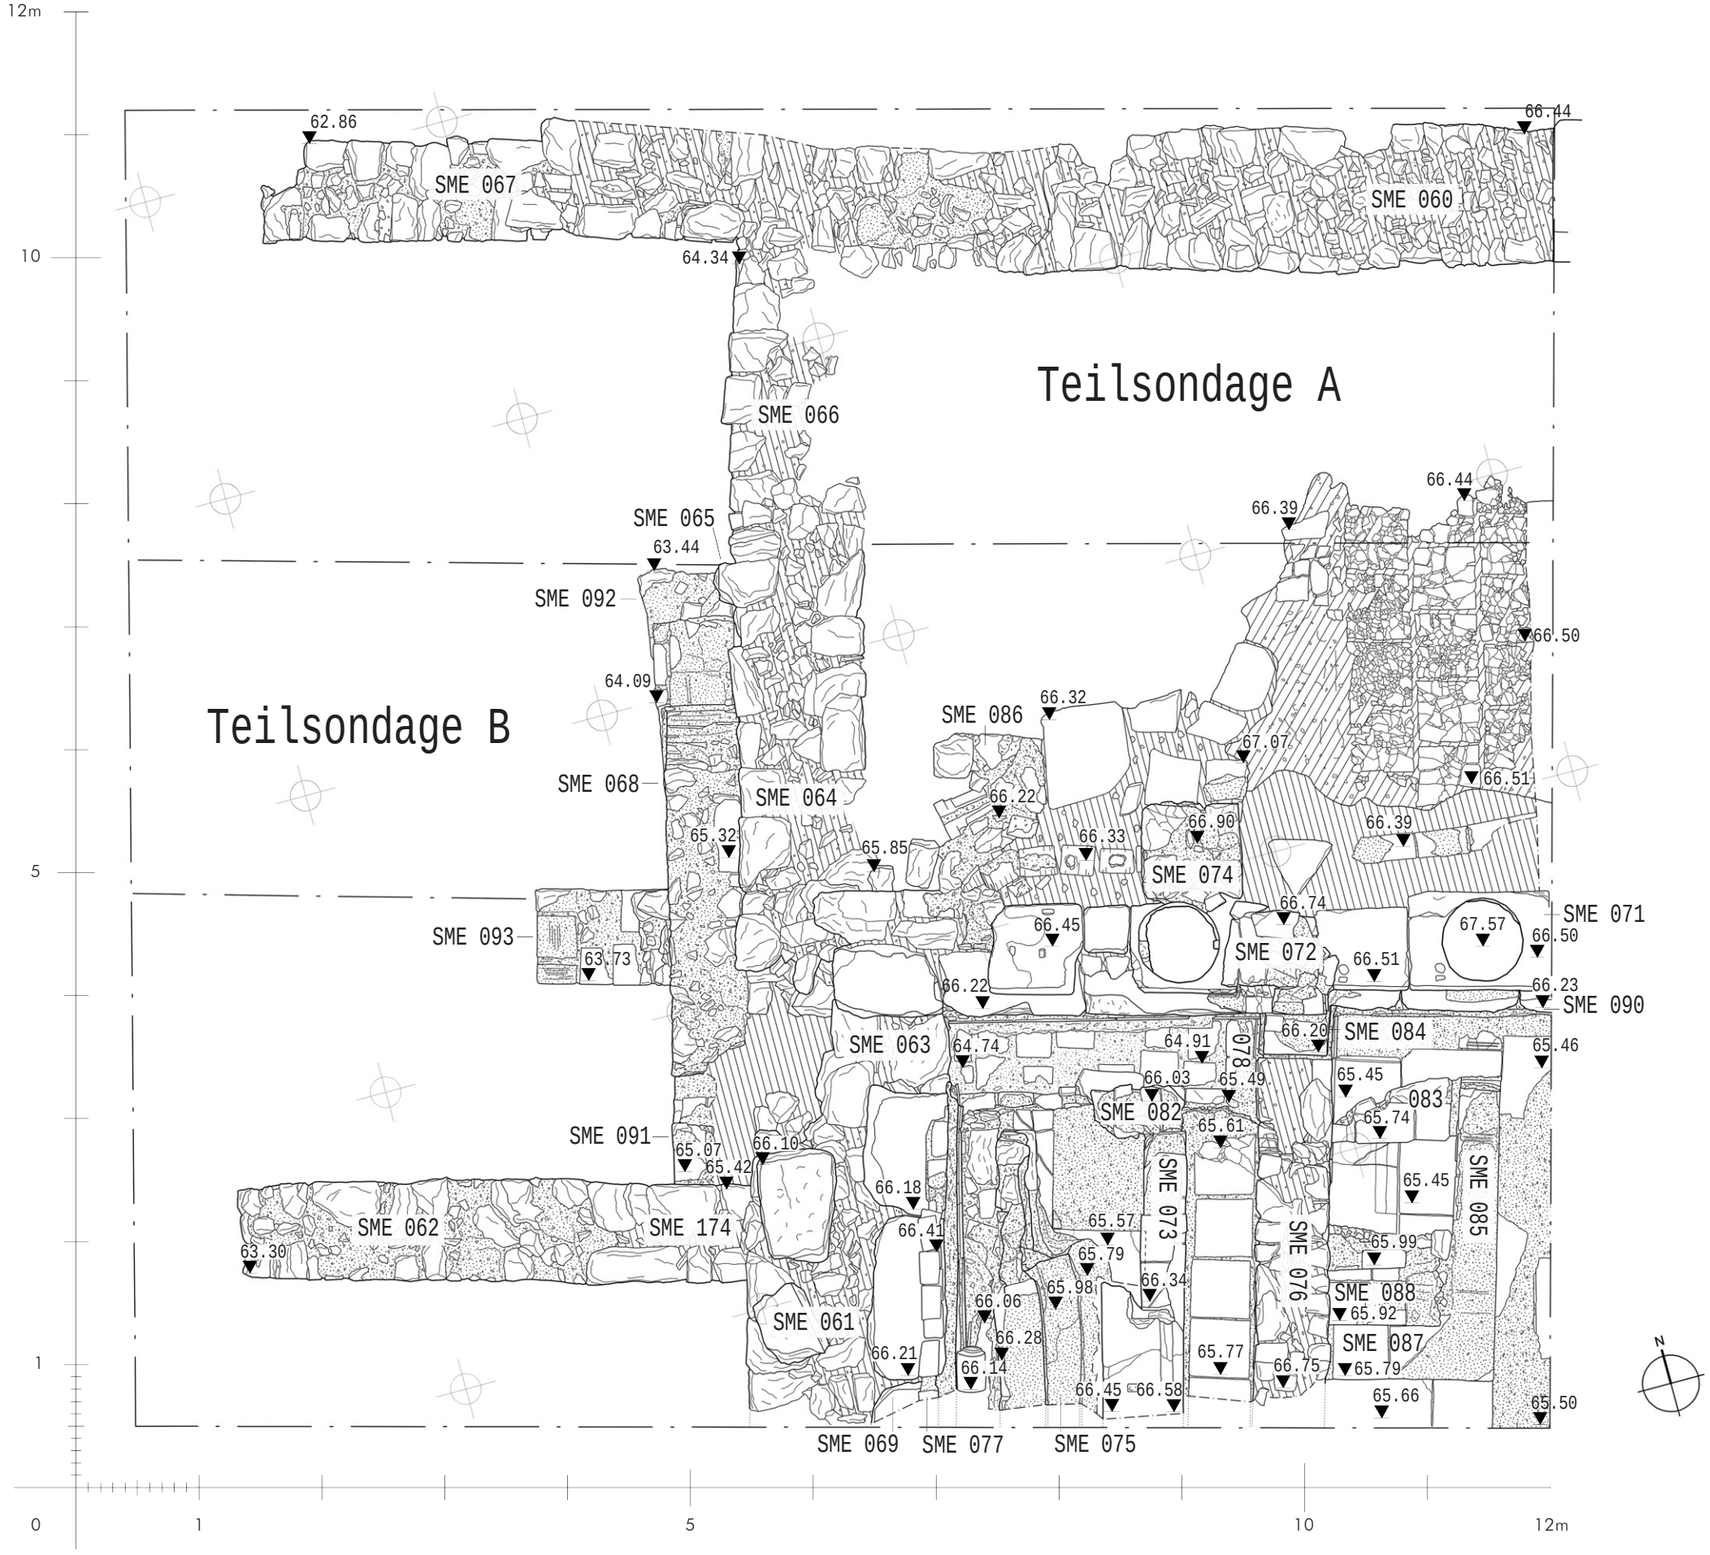

Kalkmörtel	
Mauerbestand 1930	
Mauerbestand 2013	
Ergänzungen	
Befund über Meterriss	
Befund verdeckt	
Erdkante	

EPHESOS, *Domus* oberhalb des Theaters
Exedra PV-02

Plannummer: G01/2011	ÖAI Österreichisches Archäologisches Institut – Grabung Ephesos
Aufnahme: 2011 C. Baier	
Bearbeitung: C. Baier	
Maßstab 1:50	Grundriss Bestandsplan

13m
10
5
1
0
1
5
10
15m

y=4201047.5
x=30235.0
y=4201047.5
x=30252.5
y=4201040.0
x=30235.0
y=4201040.0
x=30252.5

66.39
66.97
66.76
66.78
66.99
67.00
66.80
66.98
66.78

N

Kalkmörtel	
Ziegelsplitt	
Lehm	
Erde	
Mauerbestand 1930	
Mauerbestand 2013	
Ergänzungen	— — —
Befund über Meterriss	- - - - - - - - - -
Befund verdeckt	- - - - - - - - - -
Erdkante	- - - - - - - - - -

EPHESOS, *Domus* oberhalb des Theaters
Nordflügel am Südperistyl (PV 39-42 und 44)

Plannummer: G02-04/2011

Aufnahme: 2011-2013 C. Baier, J. Goischke

Bearbeitung: C. Baier

ÖAI
ÖSTERREICHISCHES ARCHÄOLOGISCHES INSTITUT
GRABUNG EPHESOS

Maßstab 1:150

Grundriss
Bestandsplan



Kalkmörtel	
Ziegelsplitt	
Lehm	
Erde	
Ergänzungen	
Befund über Meterriss	
Befund verdeckt	
Erdkante	

EPHESOS, *Domus* oberhalb des Theaters
Nordflügel am Südperistyl (PV 39-42)

Plannummer: VS01/2012

Aufnahme: 2012-2013 C. Baier, J. Goischke

Bearbeitung: C. Baier

ÖAI
ÖSTERREICHISCHES ARCHÄOLOGISCHES INSTITUT
GRABUNG EPHESOS


Maßstab 1:150

Schnitt AA-A'A'
Bestandsplan

PLAN 21a - Schnittprojektion nach Süden



PLAN 21b - Schnittprojektion nach Norden

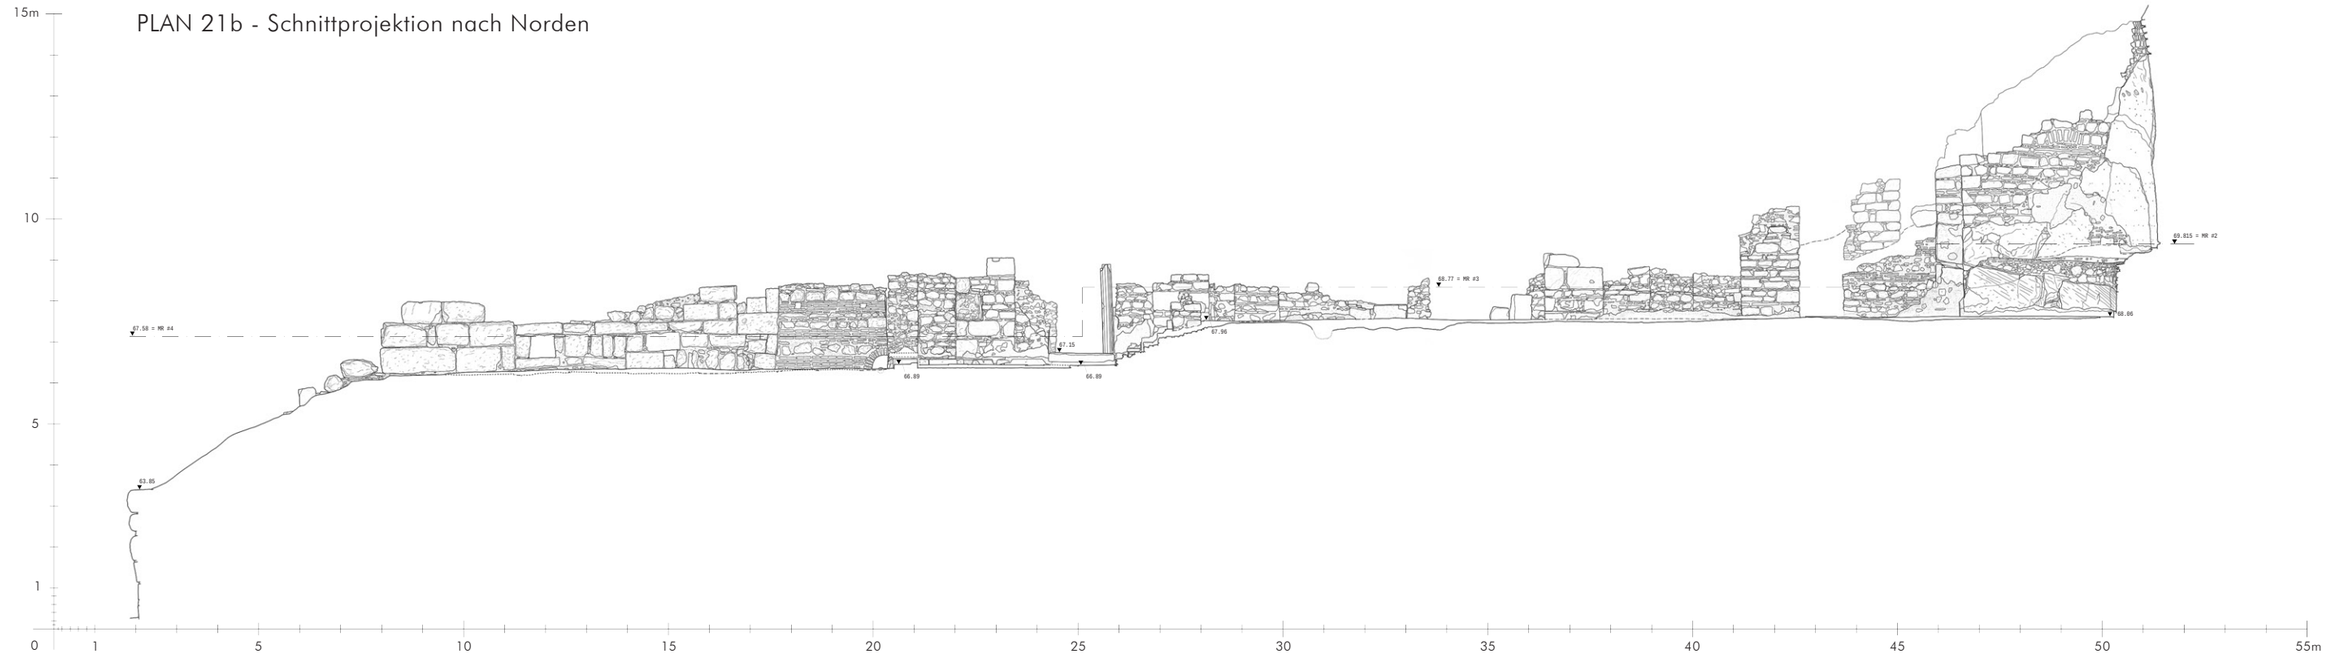


Kalkmörtel	
Ziegelsplitt	
Lehm	
Erde	
Ergänzungen	
Erdkante	

EPHESOS, *Domus* oberhalb des Theaters
West- und Nordfassade der Hauptterrasse

Plannummern: A06a.b/2013, A07/2013	ÖAI Österreichisches Archäologisches Institut – Grabung Ephesos
Aufnahme: 2013 C. Baier, J. Goischke	
Bearbeitung: C. Baier	
Maßstab 1:50	Ansichten der Terrassenmauern Bestandsplan




PLAN 27a - Westliche Terrassenmauer, Abschnitte PV-SME 193 und 194 - Ansicht von Westen

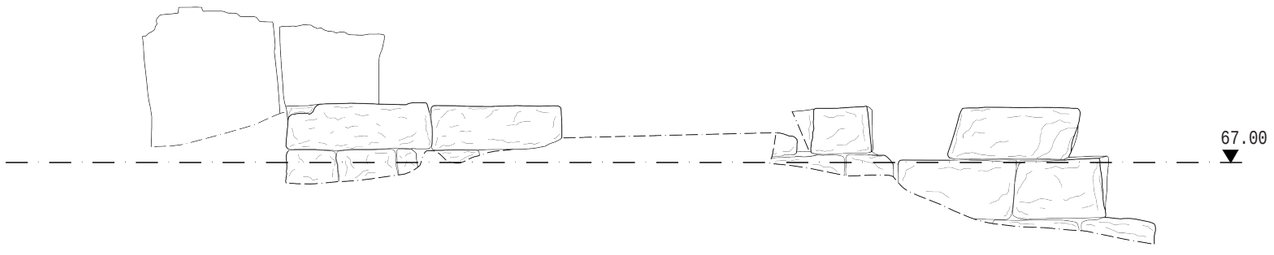

PLAN 27b - Nördliche Terrassenmauer, Abschnitte PV-SME 175 und 195 - Ansicht von Norden

13m
10
5
1
0 1 5 10 15 18m

Kalkmörtel	
Ziegelsplitt	
Lehm	
Erde	
Ergänzungen	
Befund über Meterriss	
Befund verdeckt	
Erdkante	

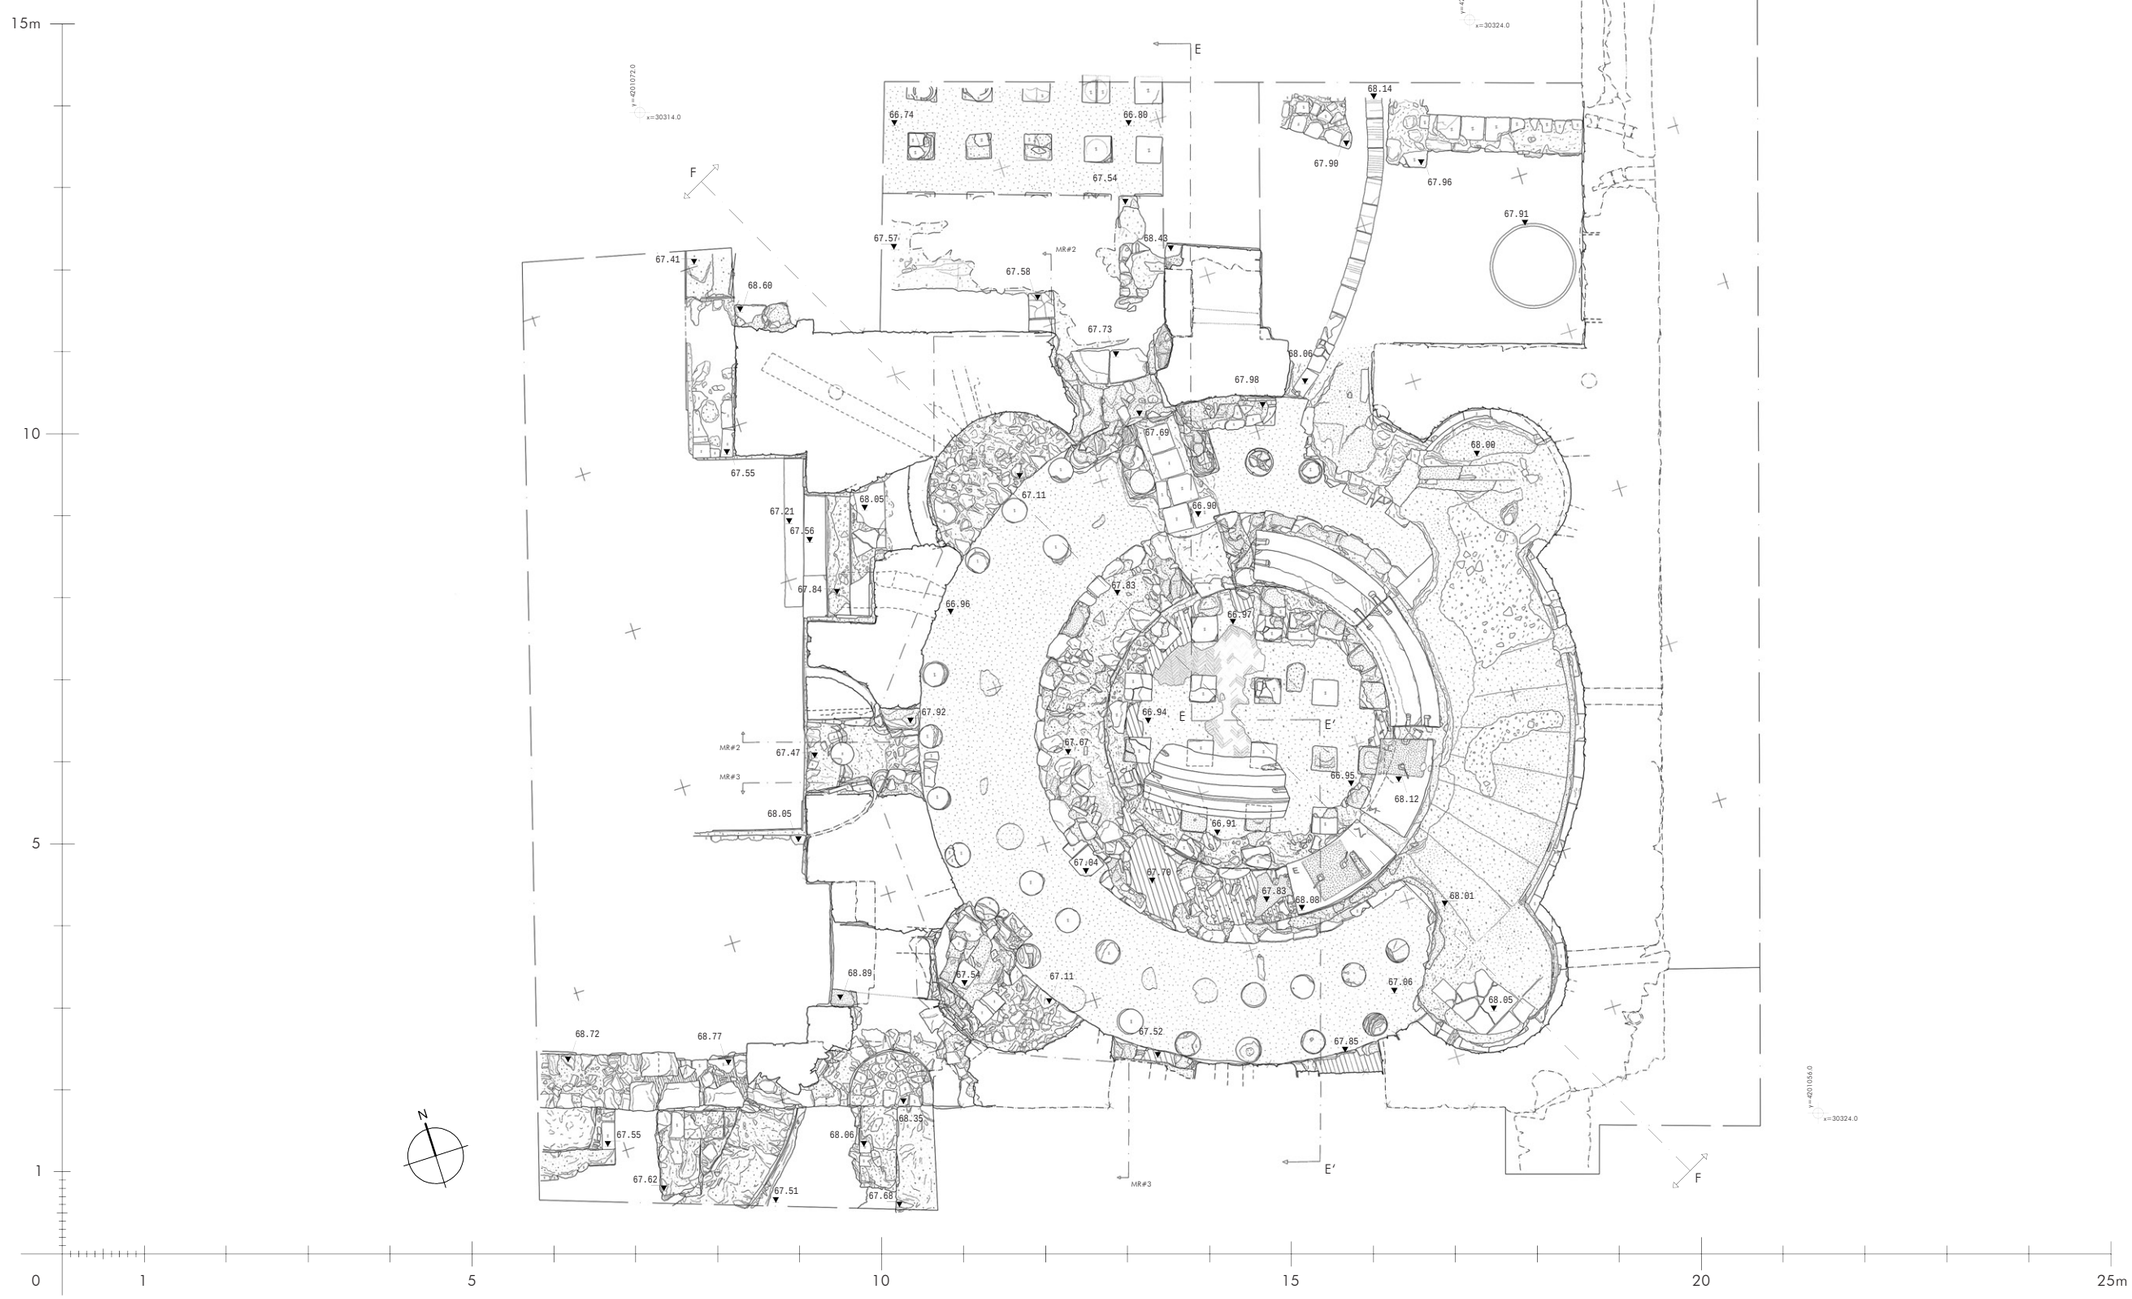

EPHESOS, *Domus* oberhalb des Theaters
Diaeta im Nordosten

Plannummern: G01/2010	ÖAI Österreichisches Archäologisches Institut Grabung Ephesos
Aufnahme: 2009-2010 C. Baier, J. Goischke	
Bearbeitung: C. Baier	
Maßstab 1:75	Grundriss Bestandsplan

Kalkmörtel	
Ziegelsplitt	
Ziegel	
Lehm	
Erde	
Sand	
Asche	
Erdkante	

EPHESOS, *Domus* oberhalb des Theaters
Diaeta im Nordosten, So. 01/2010 (Raum D-02)

Plannummern: P05.Z18.19/2010

Aufnahme: 2010 C. Baier, K. Lappé, B. Stark

Bearbeitung: C. Baier

ÖAI
ÖSTERREICHISCHES ARCHÄOLOGISCHES INSTITUT
GRABUNG EPHESOS

Maßstab 1:50

Ostprofil und Nordprofil
Ansicht der Ostmauer von W



13m
10
5
1

0 1 5 10 15 18m

PLAN 35

Kalkmörtel	
Ziegelsplitt	
Ziegel	
Lehm	
Erde	
Sand	
Asche	
Erdkante	

EPHESOS, *Domus* oberhalb des Theaters
Diaeta im Nordosten, So. 02/2010 (Raum D-05)

Plannummern: Z15.20.21/2010


Aufnahme: 2010 C. Baier, K. Lappé, G. Parrer

Bearbeitung: C. Baier


ÖAI
ÖSTERREICHISCHES ARCHÄOLOGISCHES INSTITUT
GRABUNG EPHESOS

Maßstab 1:50

Süd- und Westprofil
Ansicht der Südmauer von S

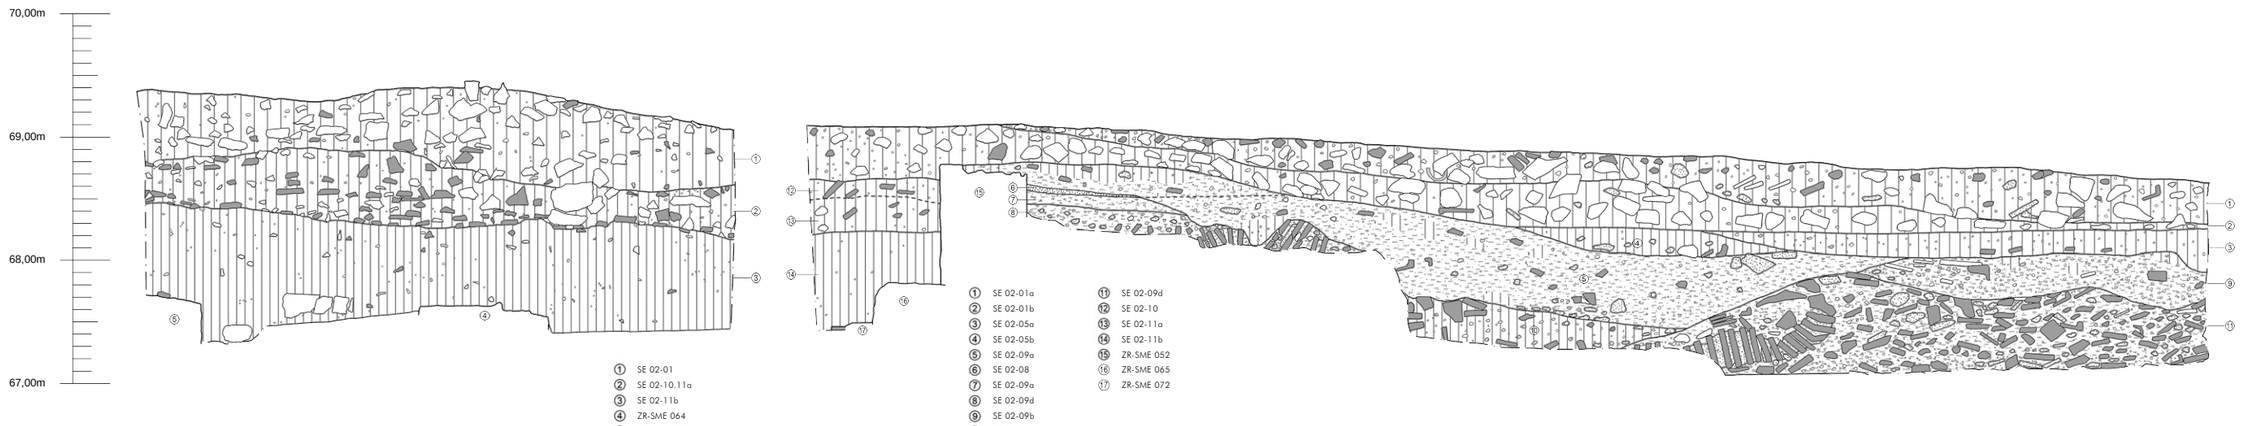

PLAN 36a - Südprofil und Westprofil der Sondage 02/2010

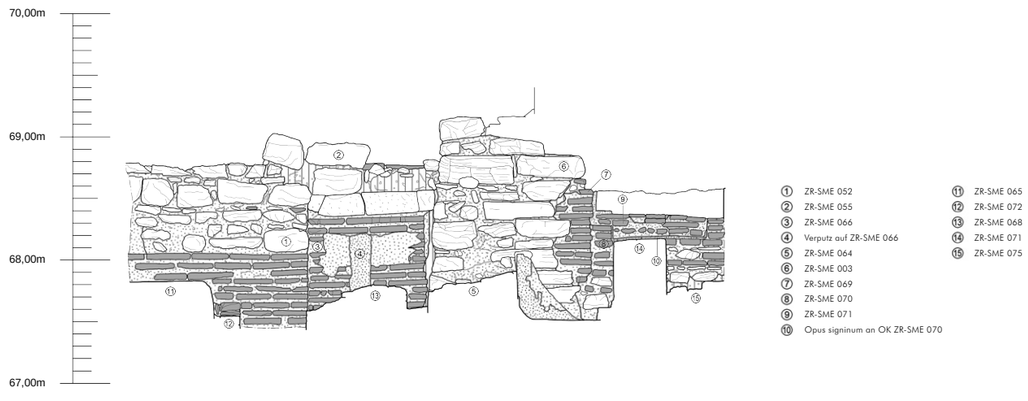

PLAN 36b - Südmauer des Raums D-05, Ansicht von Süden

13m
10
5
1


0 1 5 10 15 18m

EPHESOS, Domus oberhalb des Theaters
Rekonstruktion Bauphase 1, Schnitte
Maßstab 1:200

ÖAI
ÖSTERREICHISCHES ARCHÄOLOGISCHES INSTITUT
GRABUNG EPHESOS


50m
40
30
20
10
5
0

PLAN 39a - Schnitt F-F, Blick nach Norden

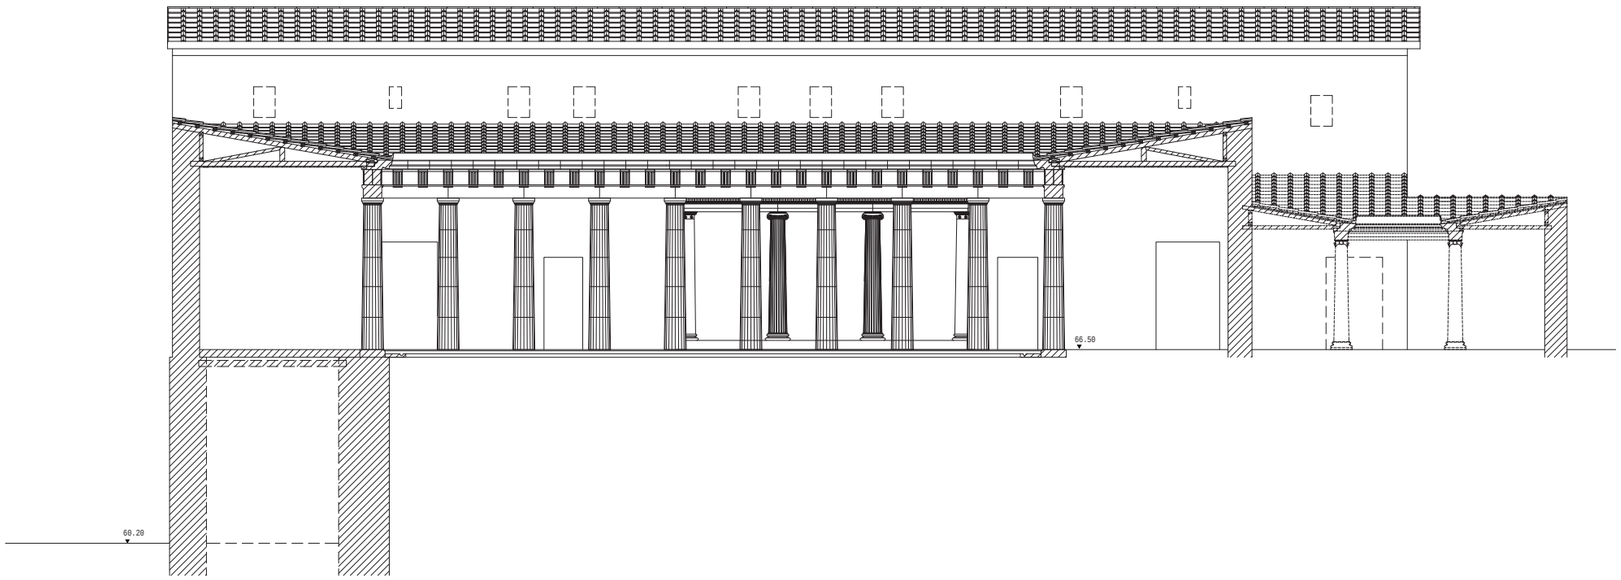

0 5 10 20 30 40 50m


PLAN 39b - Schnitt G-G, Blick nach Osten

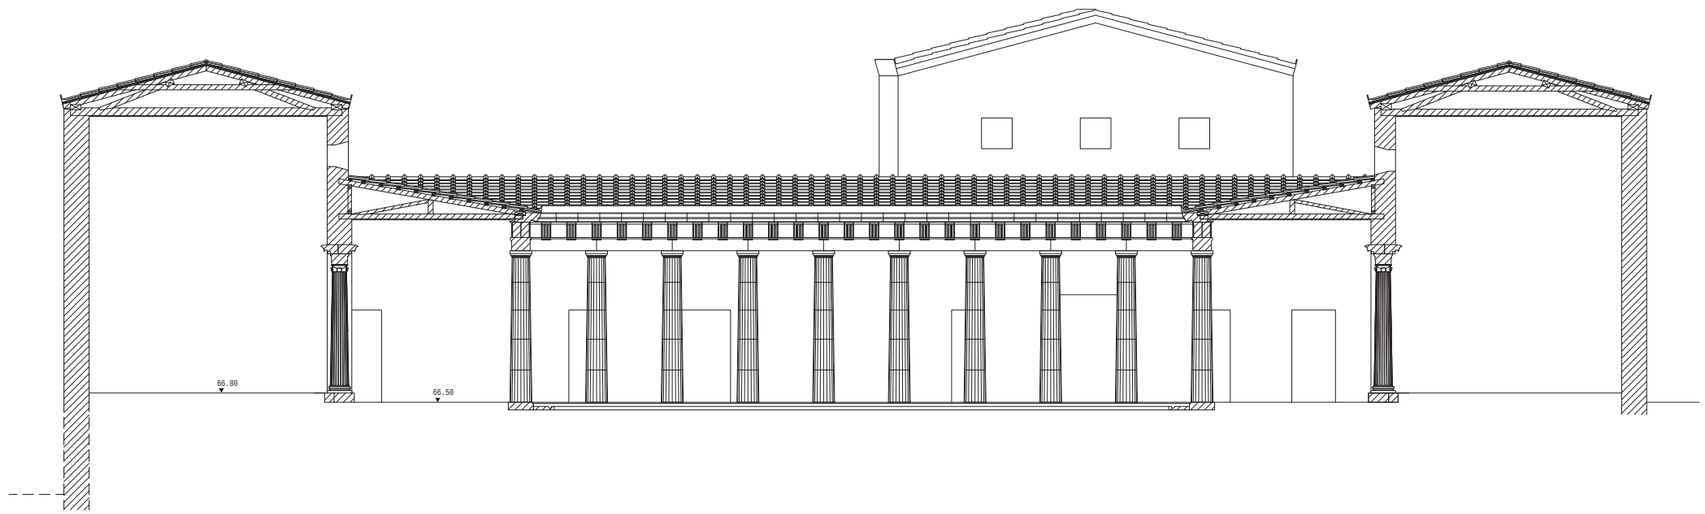


EPHESOS, Domus oberhalb des Theaters
Diaeta im NO, Rekonstruierte Grundrisse
Maßstab 1:150

ÖAI
ÖSTERREICHISCHES ARCHÄOLOGISCHES INSTITUT
GRABUNG EPHESOS

PLAN 47a - Generalisierte Rekonstruktion der Bauphase ZR-1

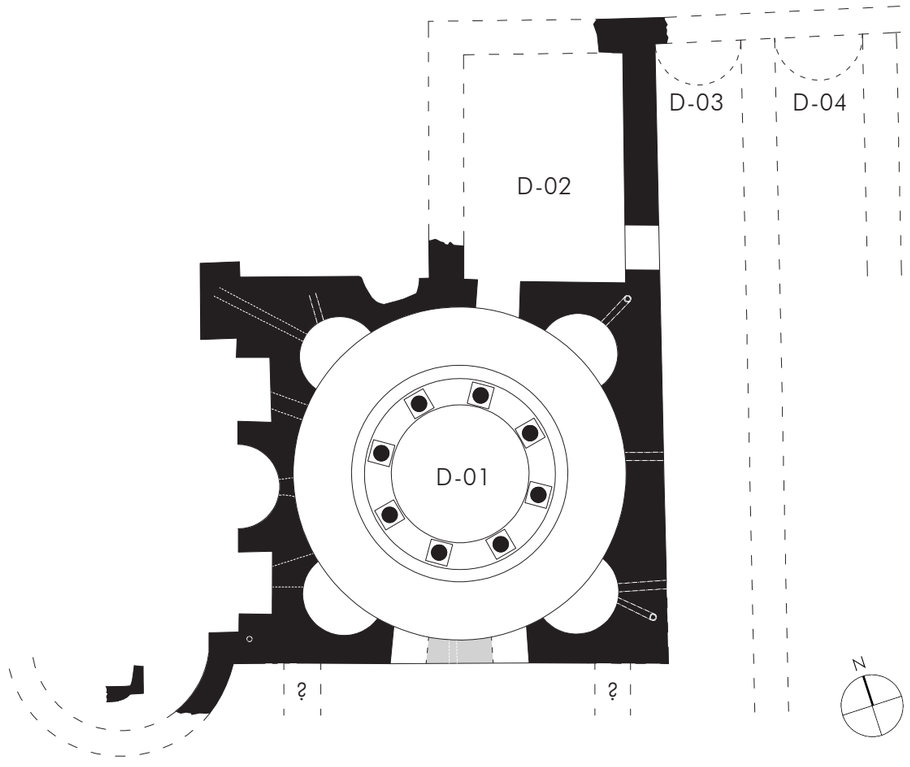


PLAN 47b - Generalisierte Rekonstruktion der Bauphase ZR-2

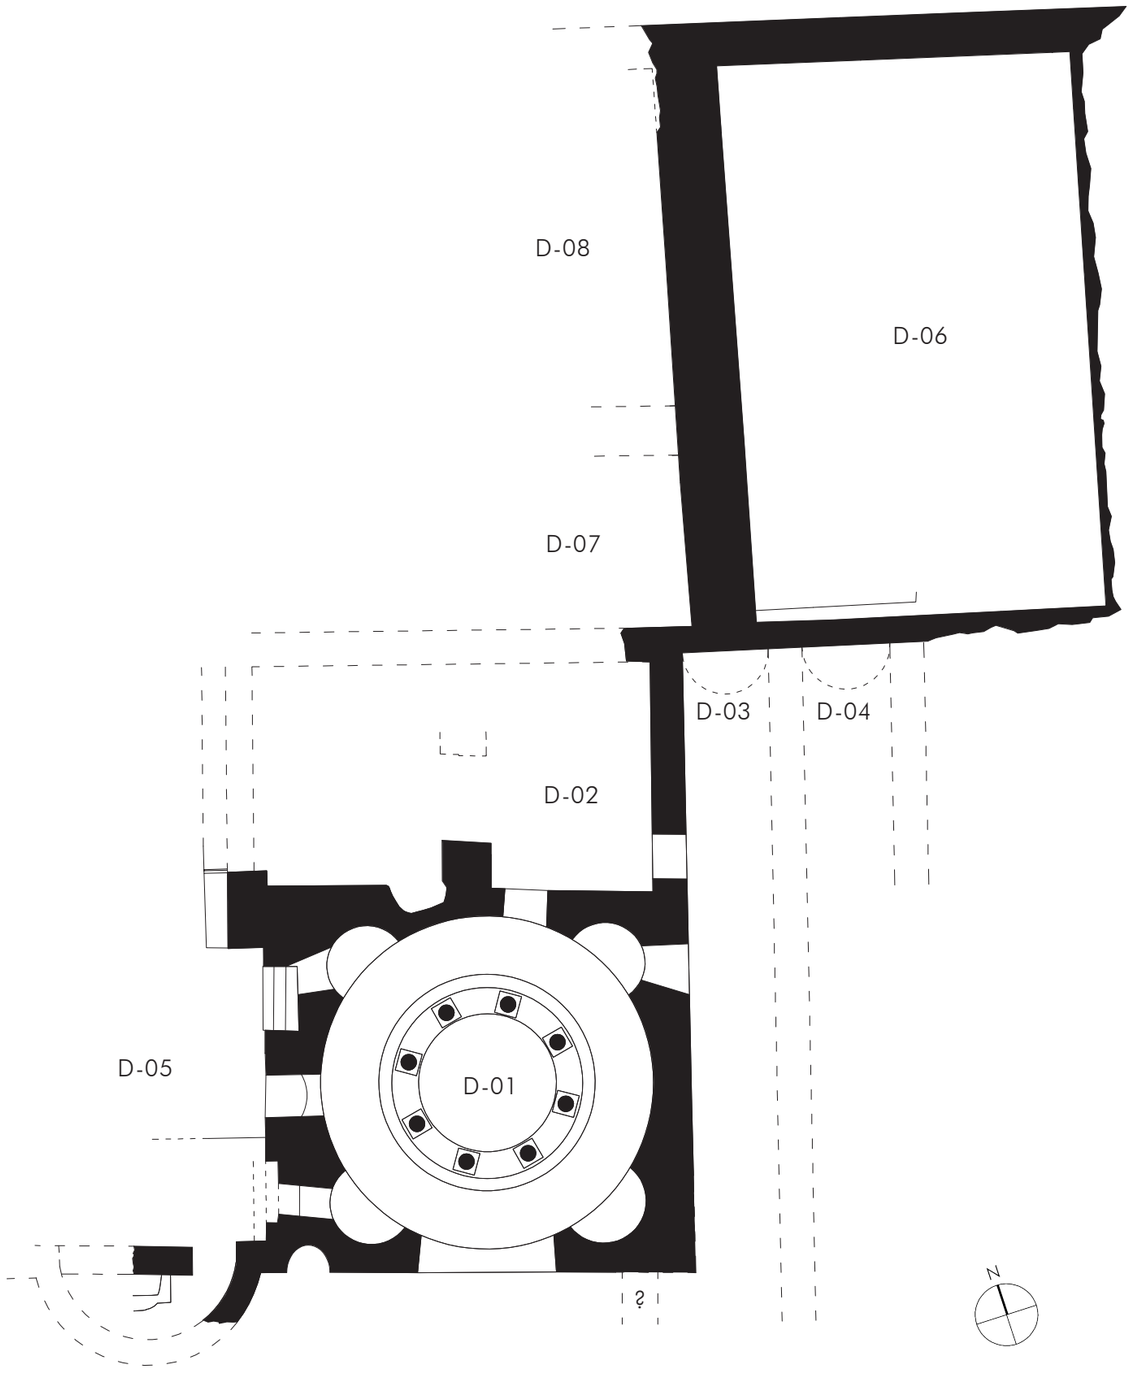

EPHESOS, *Domus* oberhalb des Theaters
Sondage 01-2012 (NW-Ecke des Peristyls PV 11)

Plannummer: G01/2012	ÖAI Österreichisches Archäologisches Institut Grabung Ephesos
Aufnahme: 2012 C. Baier, E. Vlcek	
Bearbeitung: C. Baier	
Maßstab 1:50	Grundriss Bauphasenplan

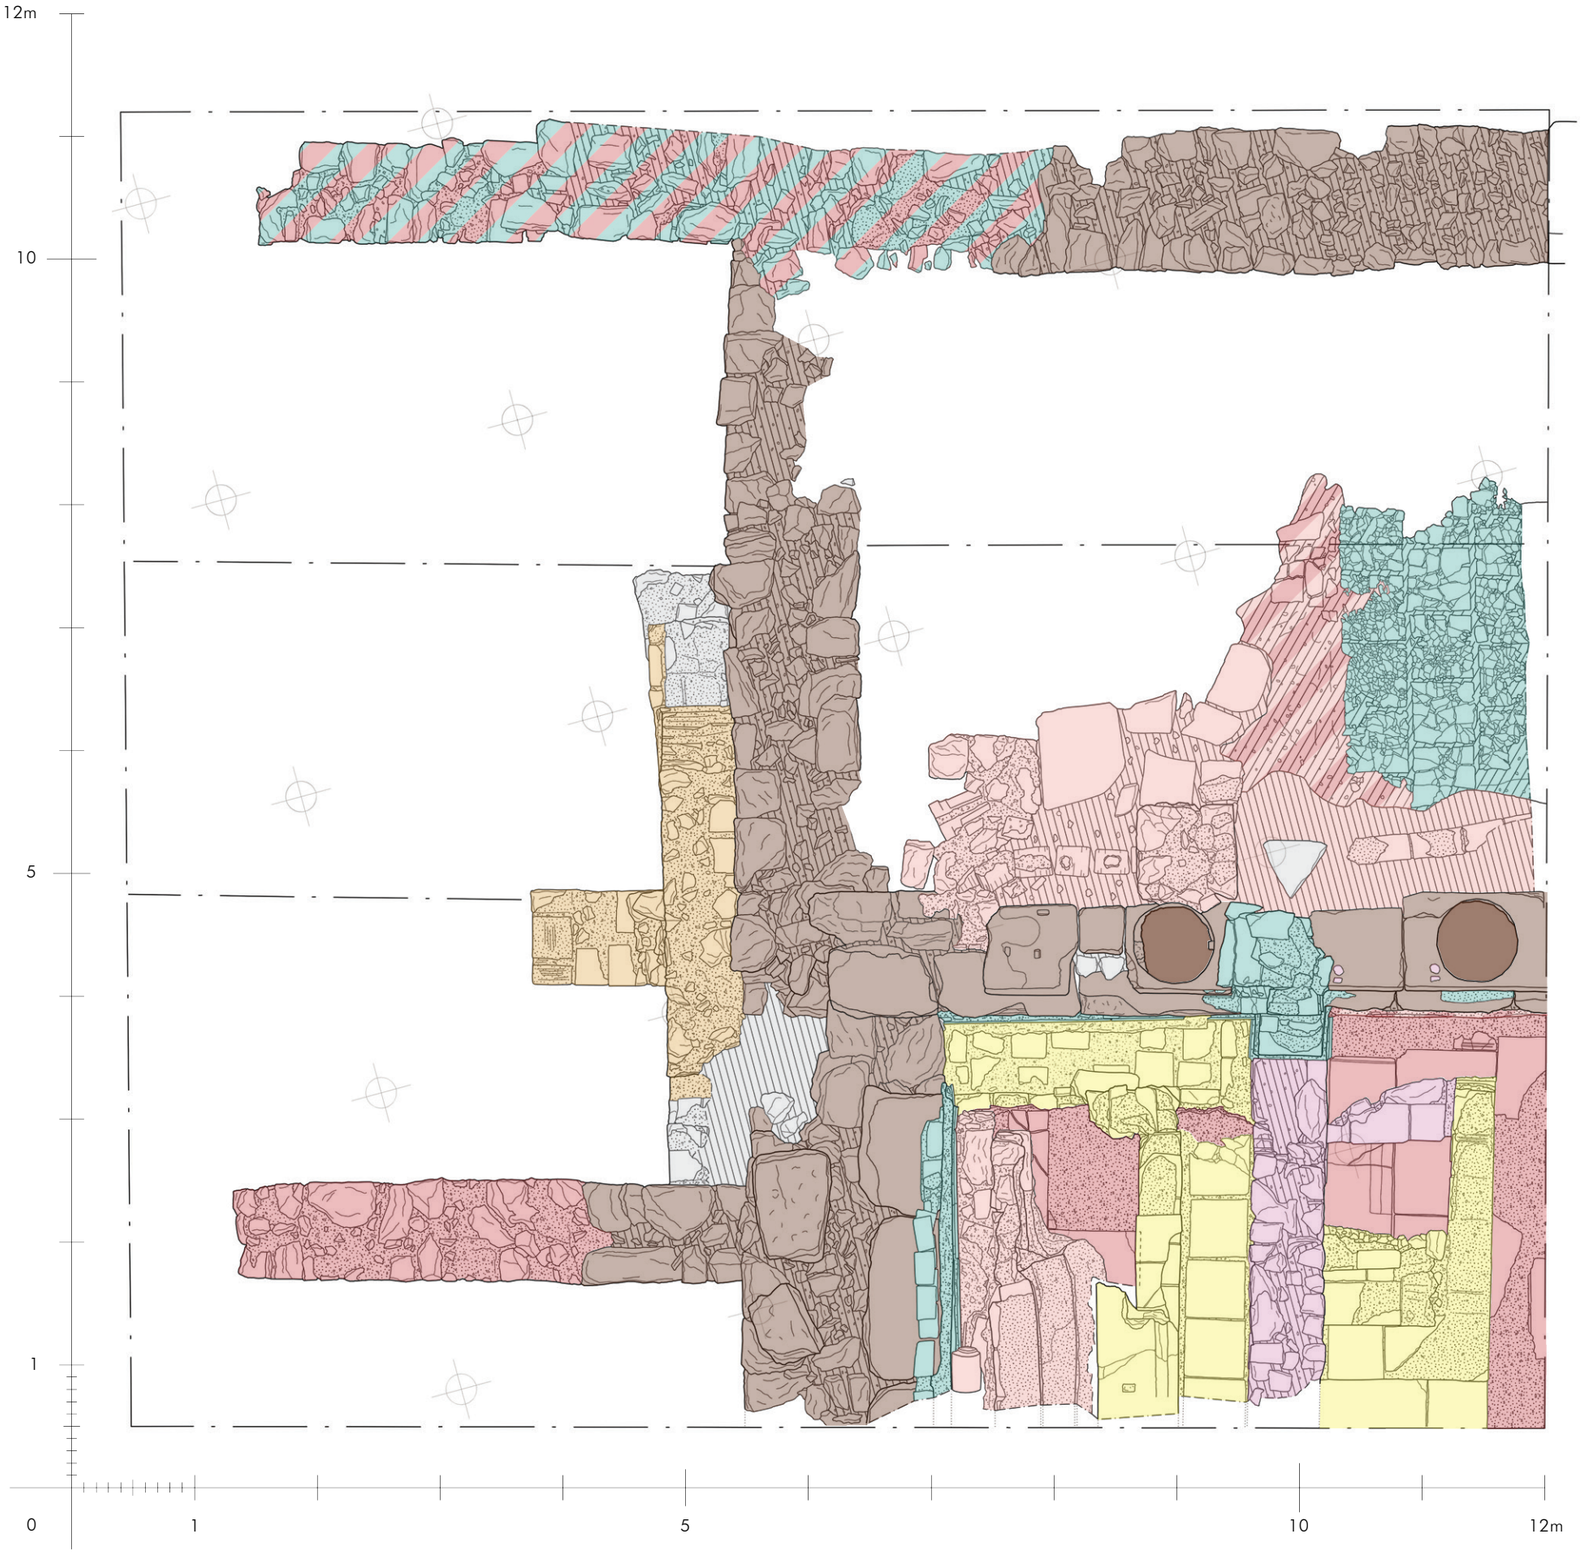

Kalkmörtel	
Ziegelsplitt	
Lehm	
Erde	
Ergänzungen	
Befund über Meterriss	
Befund verdeckt	
Erdkante	

	Schnitt	Ansicht
Bauphase Nord-1		
Bauphase Nord-2		
Bauphase Nord-3		
Bauphase Nord-4		
Bauphase Nord-5a		
Bauphase Nord-5b		
Bauphase Nord-6		
Unbestimmt		

	Schnitt	Ansicht
Bauphase Süd-1		
Bauphase Süd-2		
Bauphase Süd-3		
Bauphase Süd-3b/4		
Bauphase Süd-4		
Bauphase Süd-5		
Bauphase Süd-6		
Unbestimmt		
Bauteil modern verlagert		

EPHESOS, *Domus* oberhalb des Theaters
Nordflügel am Südperistyl (PV 39-42 und 44)

Plannummer: G02-04/2011


Aufnahme: 2011-2013 C. Baier, J. Goischke

Bearbeitung: C. Baier

ÖAI
ÖSTERREICHISCHES ARCHÄOLOGISCHES INSTITUT
GRABUNG EPHESOS

Maßstab 1:150

Grundriss
Bauphasenplan

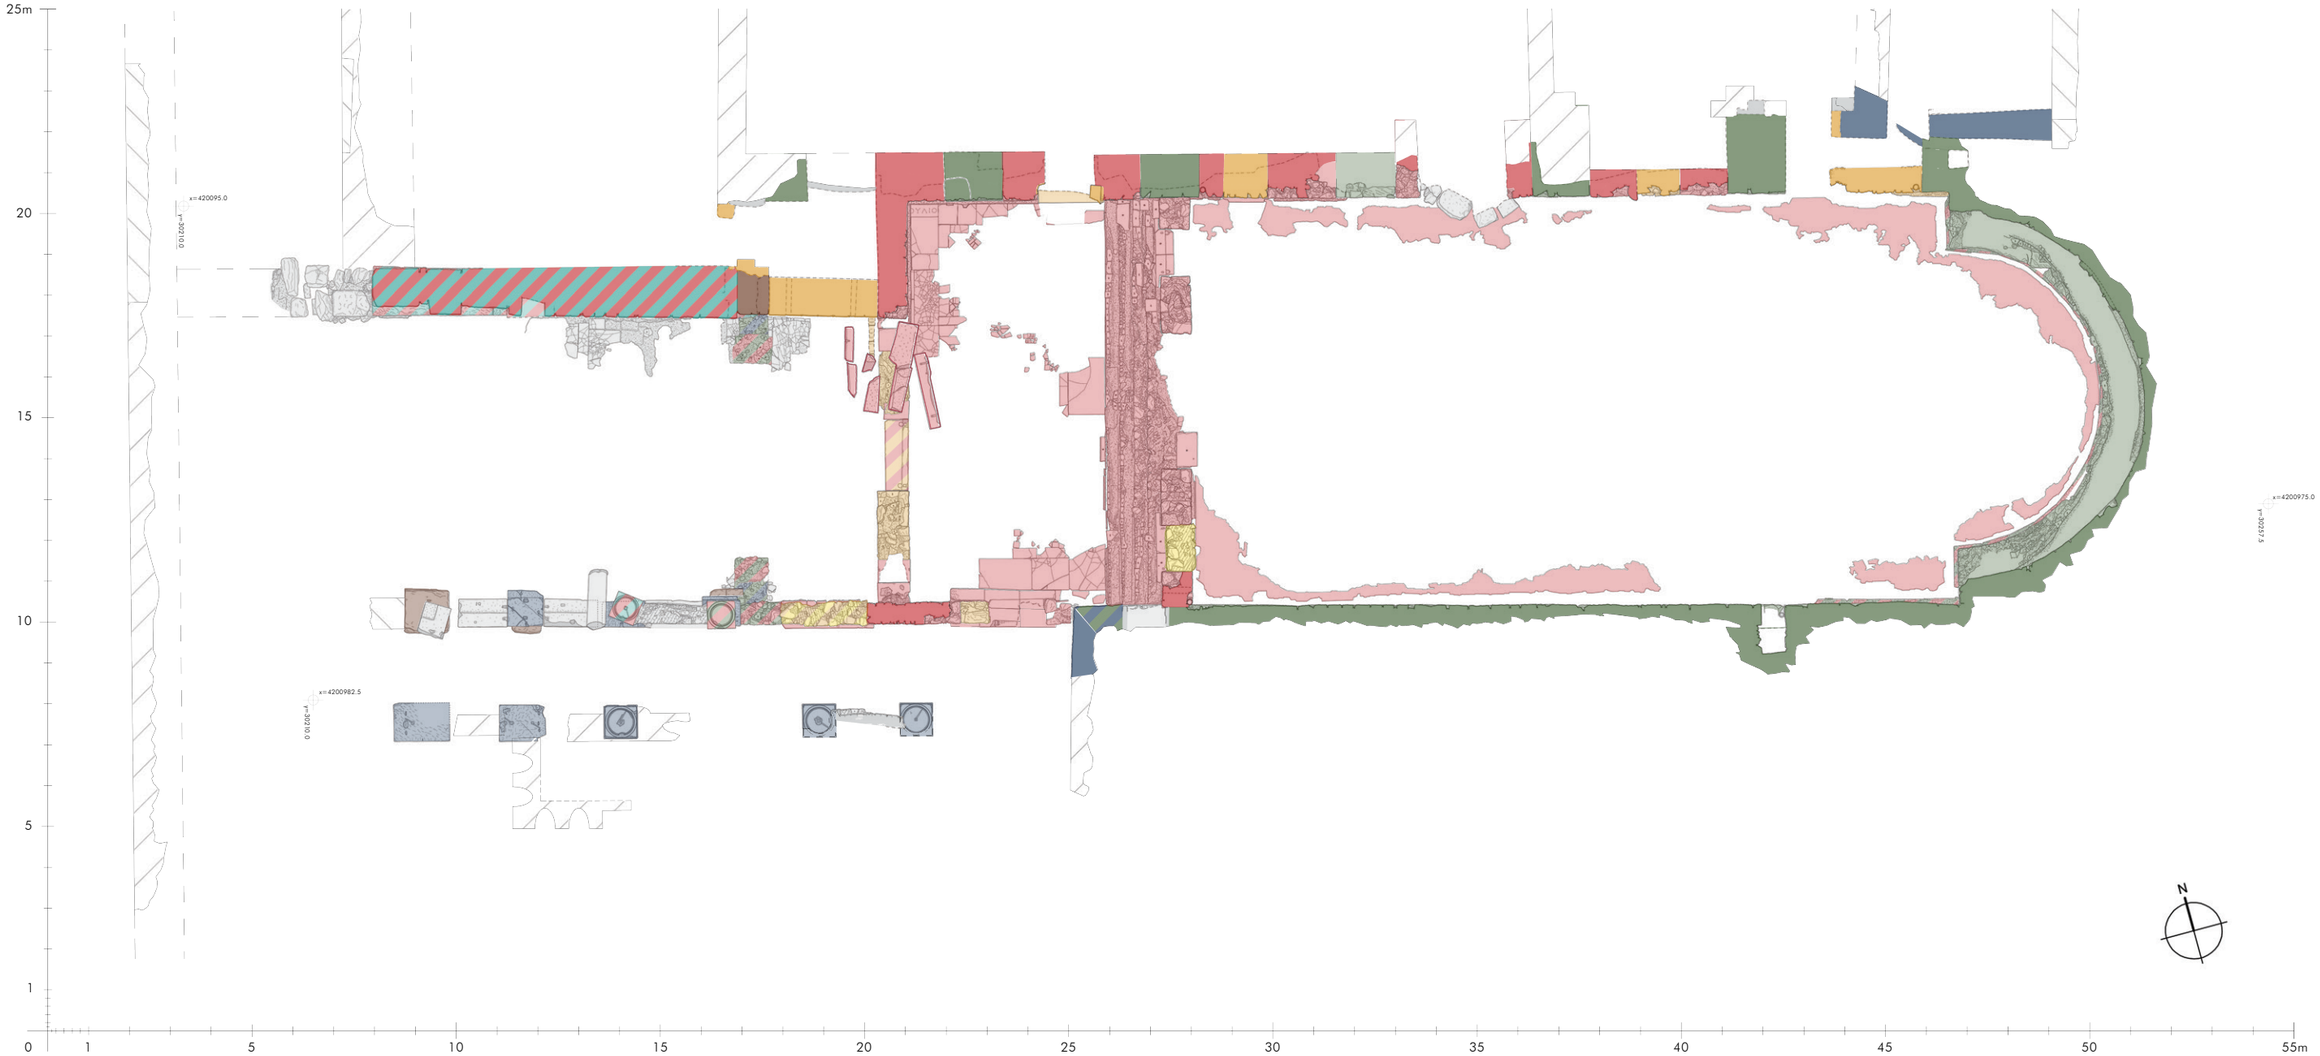

PLAN 22a - Schnittprojektion nach Süden

	Schnitt	Ansicht
Bauphase Süd-1		
Bauphase Süd-2		
Bauphase Süd-3		
Bauphase Süd-3b/4		
Bauphase Süd-4		
Bauphase Süd-5		
Bauphase Süd-6		
Unbestimmt		
Bauteil modern verlagert		

EPHESOS, *Domus* oberhalb des Theaters
Nordflügel am Südperistyl (PV 39-42)

Plannummer: VS01/2012


Aufnahme: 2012-2013 C. Baier, J. Goischke

Bearbeitung: C. Baier

ÖAI
ÖSTERREICHISCHES ARCHÄOLOGISCHES INSTITUT
GRABUNG EPHESOS

Maßstab 1:150

Schnitt AA-A'A'
Bauphasenplan

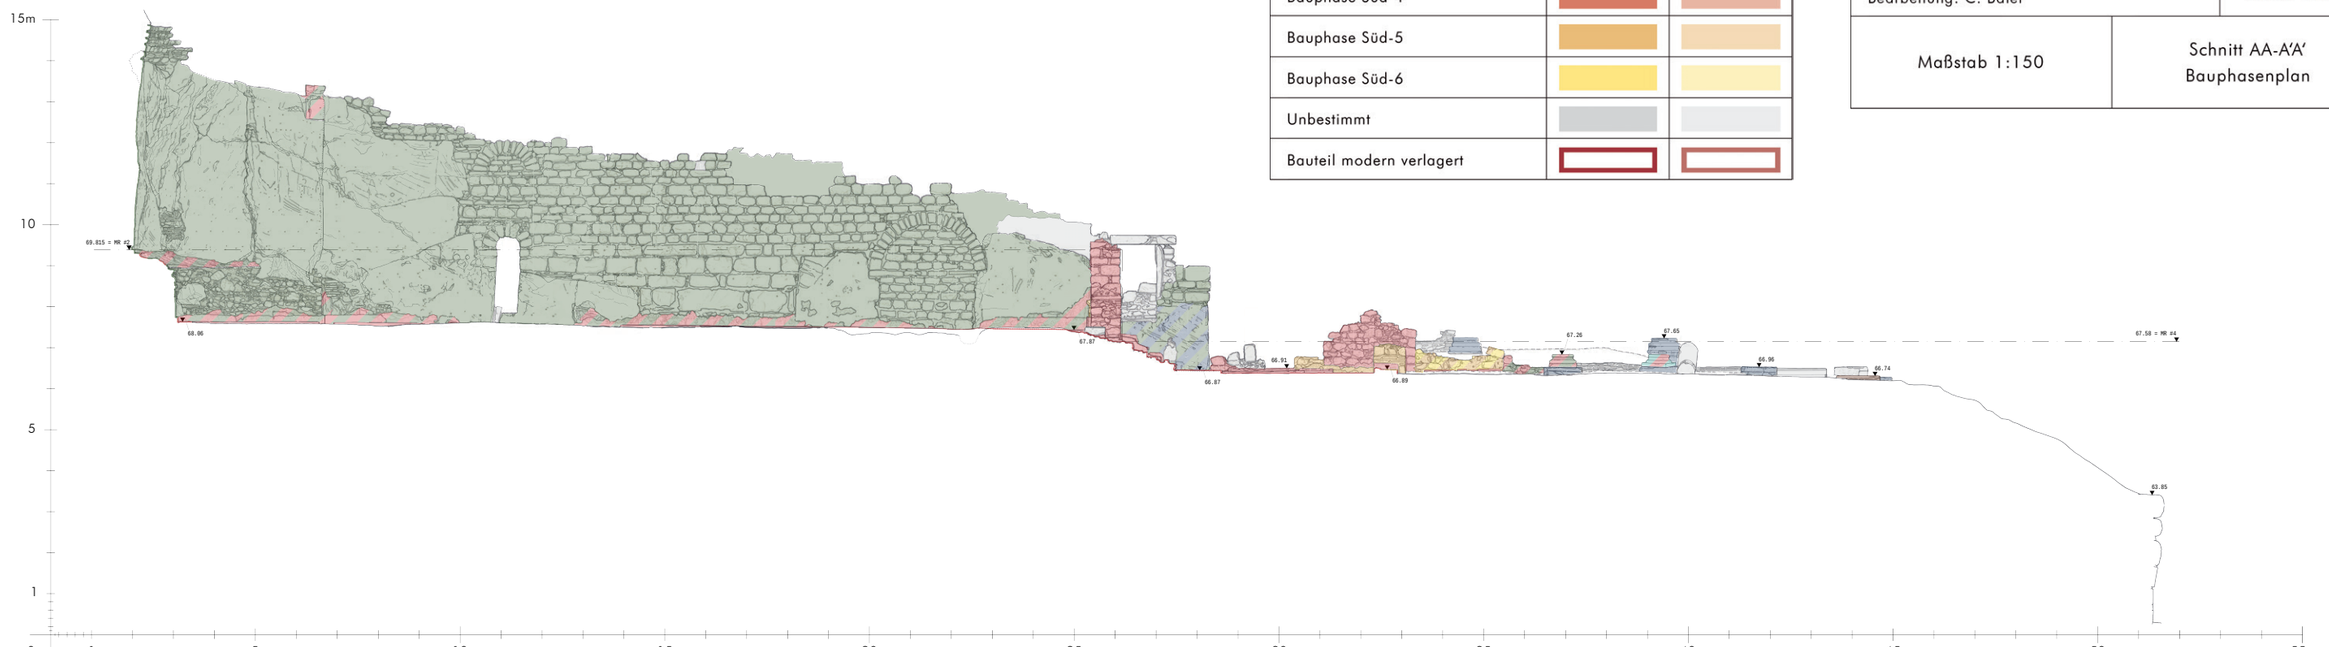

PLAN 22b - Schnittprojektion nach Norden



Kalkmörtel	
Ziegelsplitt	
Lehm	
Erde	
Ergänzungen	
Befund über Meterriss	
Befund verdeckt	
Erdkante	

	Schnitt	Ansicht
Bauphase Süd-1		
Bauphase Süd-2		
Bauphase Süd-3		
Bauphase Süd-4		
Bauphase Süd-5		
Bauphase Süd-6		
Unbestimmt		

EPHESOS, *Domus* oberhalb des Theaters
Nordflügel am Südperistyl (PV 39-42)

Plannummer: VS03/2012

Aufnahme: 2012-2013 C. Baier, J. Goischke


Bearbeitung: C. Baier

ÖAI
ÖSTERREICHISCHES ARCHÄOLOGISCHES INSTITUT
GRABUNG EPHESOS


Maßstab 1:75

Schnitt BB
Projektion nach Osten


PLAN 23a - Bestand in Schnittprojektion nach Osten

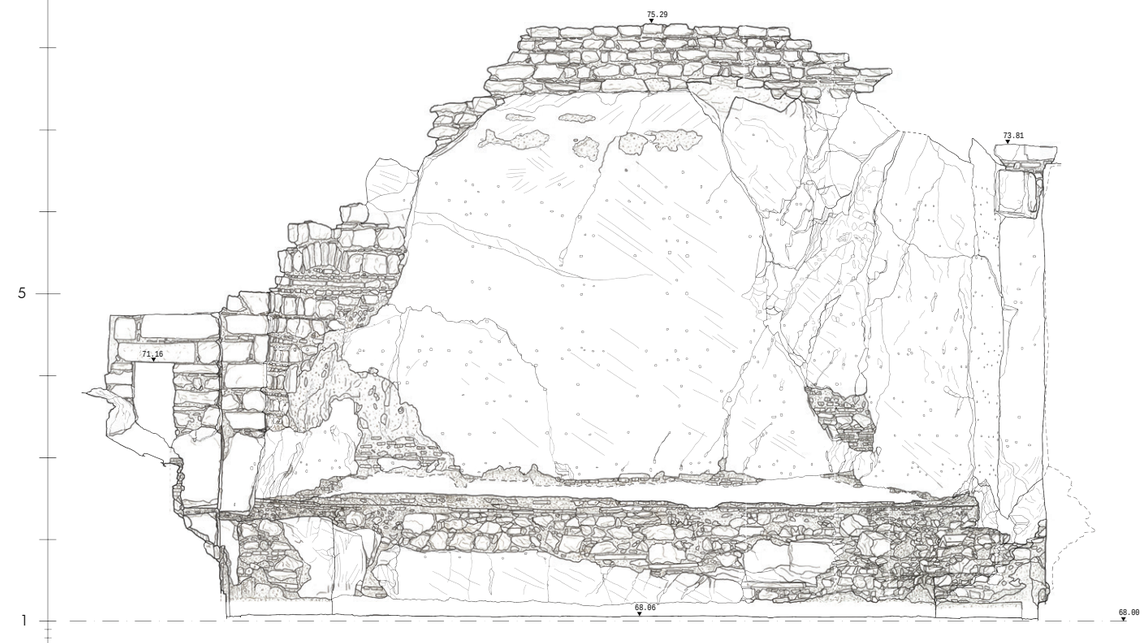

PLAN 23b - Bauphasen in Schnittprojektion nach Osten

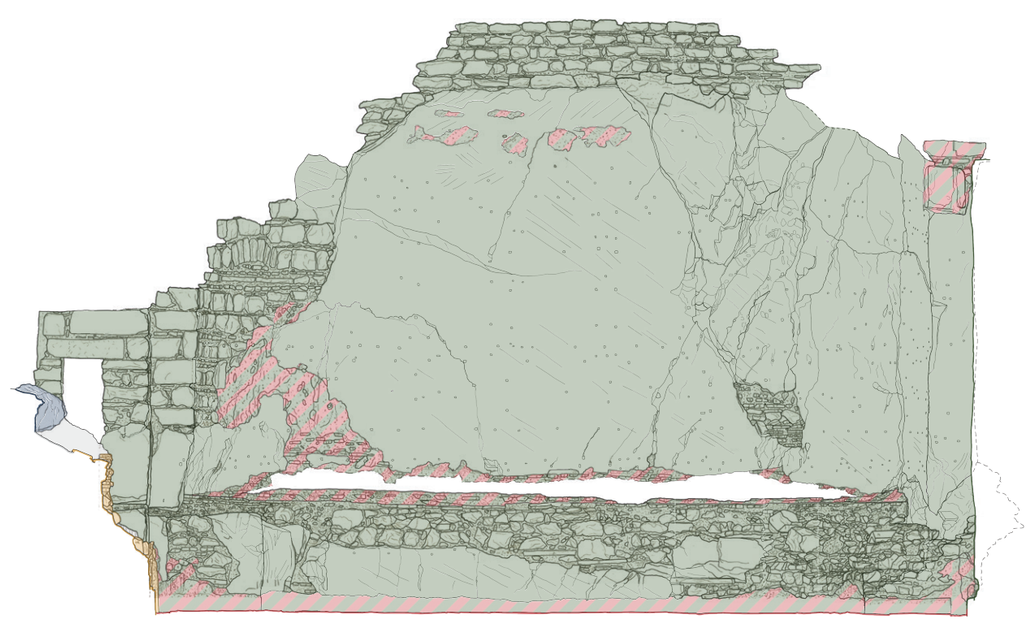

	Schnitt	Ansicht
Bauphase ZR-1		
Bauphase ZR-1 Sub		
Bauphase ZR-2		
Bauphase ZR-2 Sub		
Bauphase ZR-3		
Bauphase ZR-4		
Bauphase ZR-5		
Bauphase ZR-6		
Unbestimmt		
Bauteil modern verlagert		

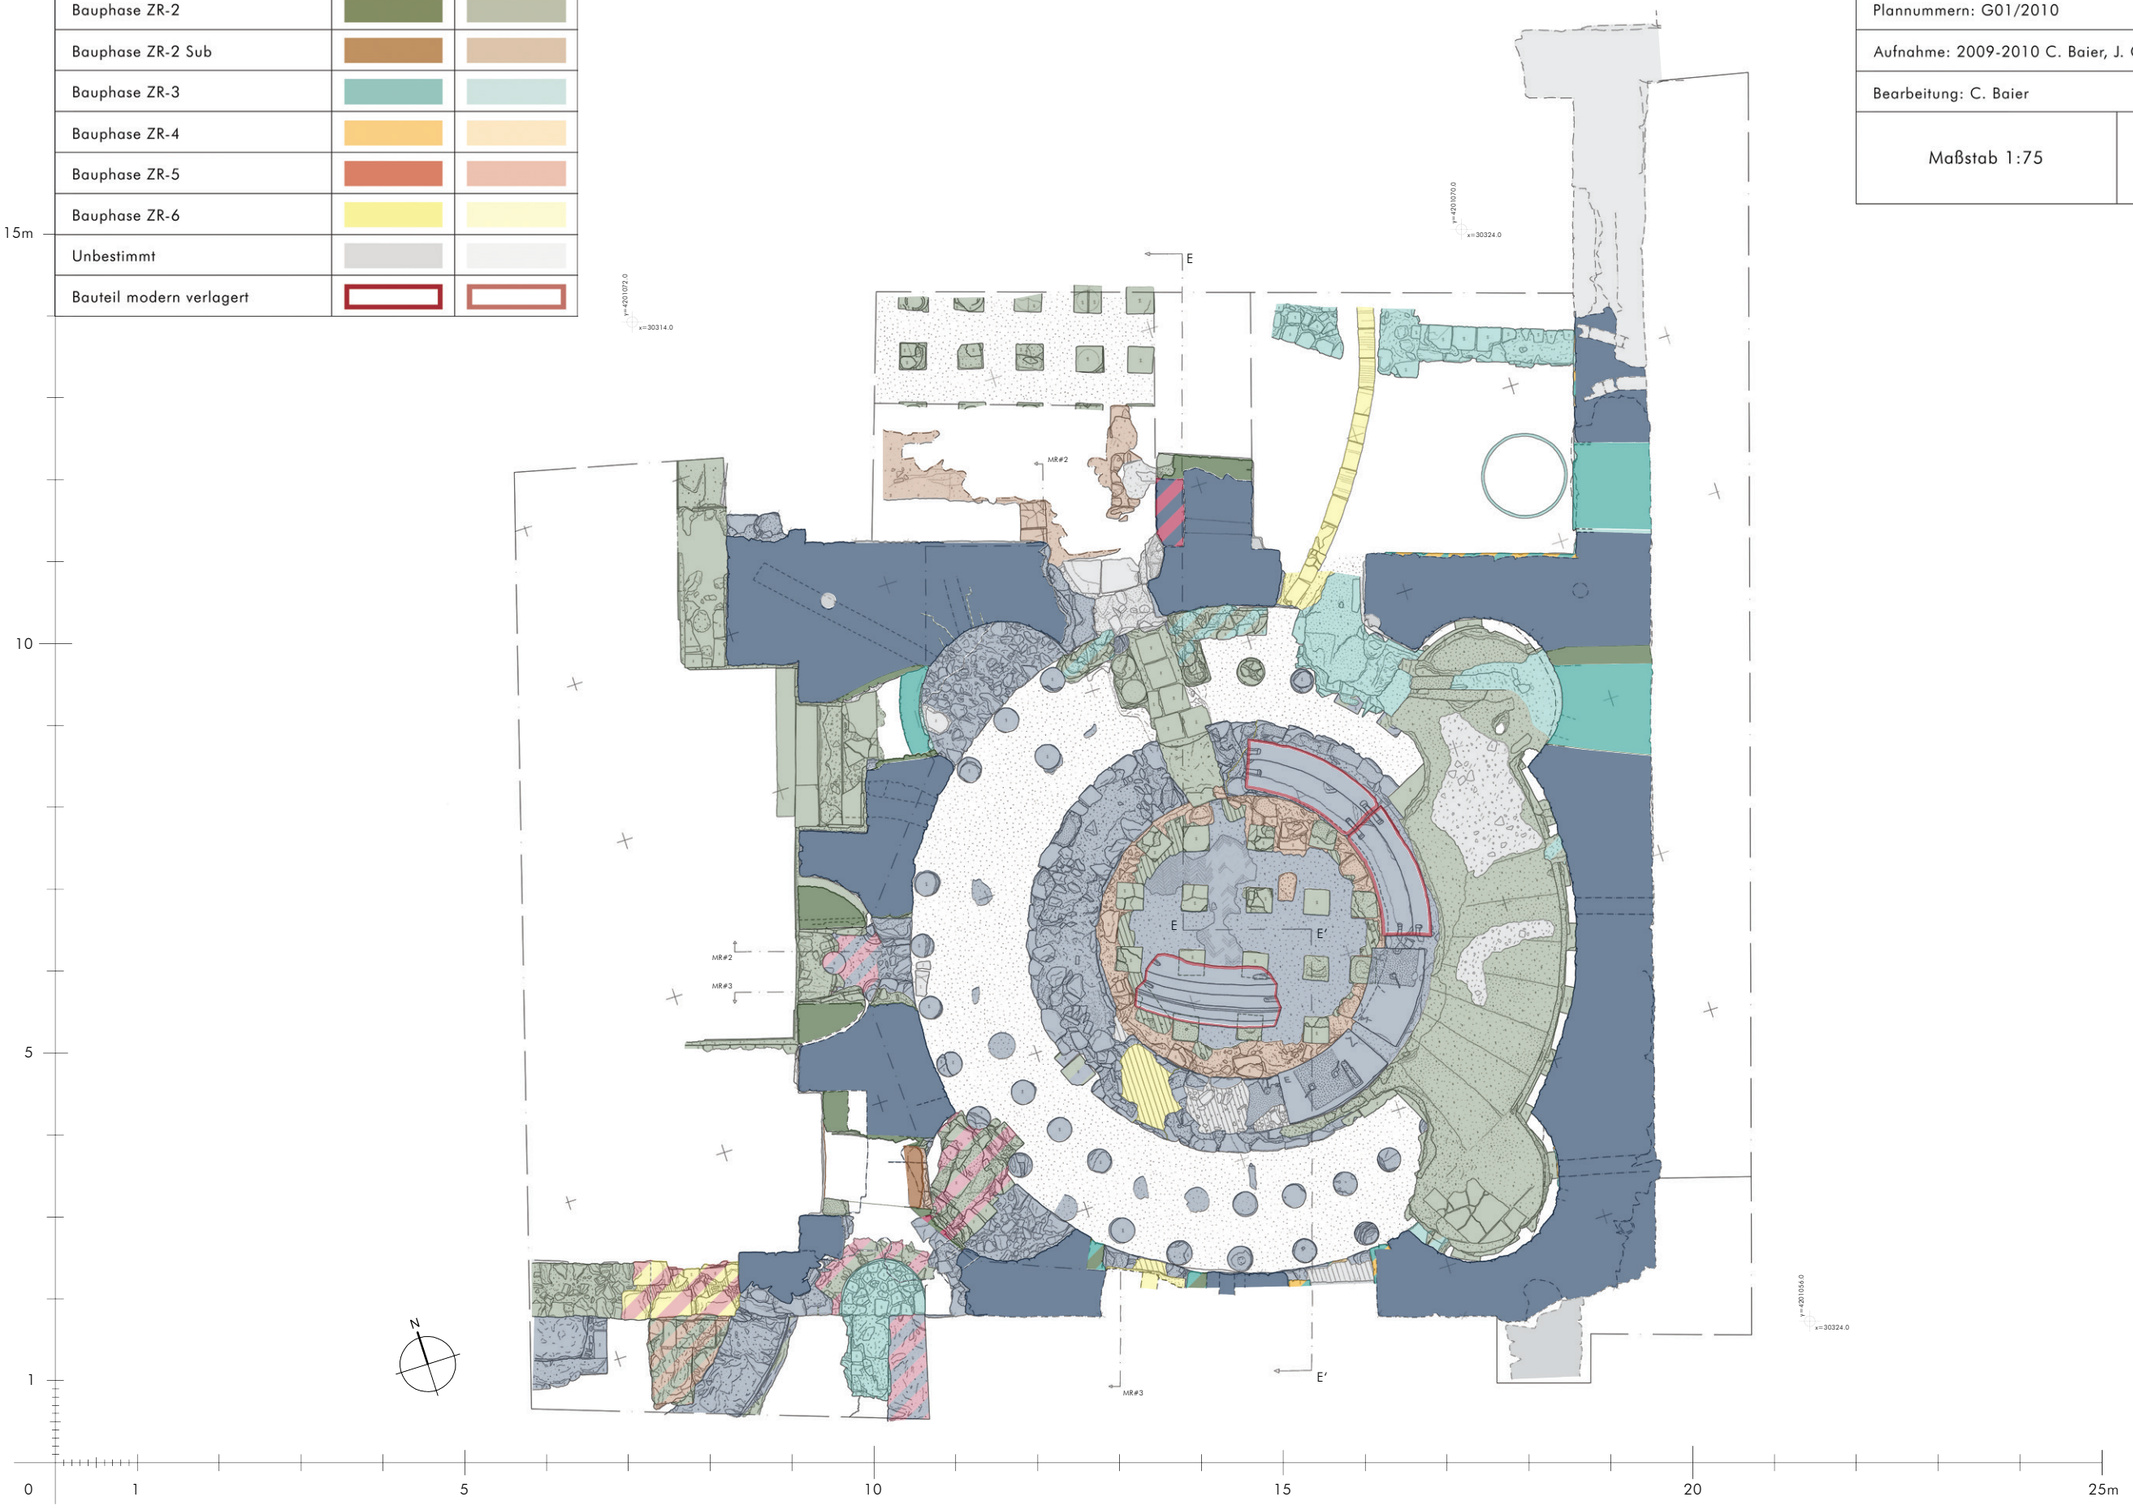

EPHESOS, *Domus* oberhalb des Theaters
Diaeta im Nordosten

Plannummern: G01/2010

Aufnahme: 2009-2010 C. Baier, J. Goischke

Bearbeitung: C. Baier


ÖAI
ÖSTERREICHISCHES ARCHÄOLOGISCHES INSTITUT
GRABUNG EPHESOS

Maßstab 1:75


Grundriss
Bauphasenplan

EPHESOS, Areal oberhalb des Theaters
Rekonstruktion des Stadtflächenrasters
Maßstab 1:1500

ÖAI
ÖSTERREICHISCHES ARCHÄOLOGISCHES INSTITUT
GRABUNG EPHESOS

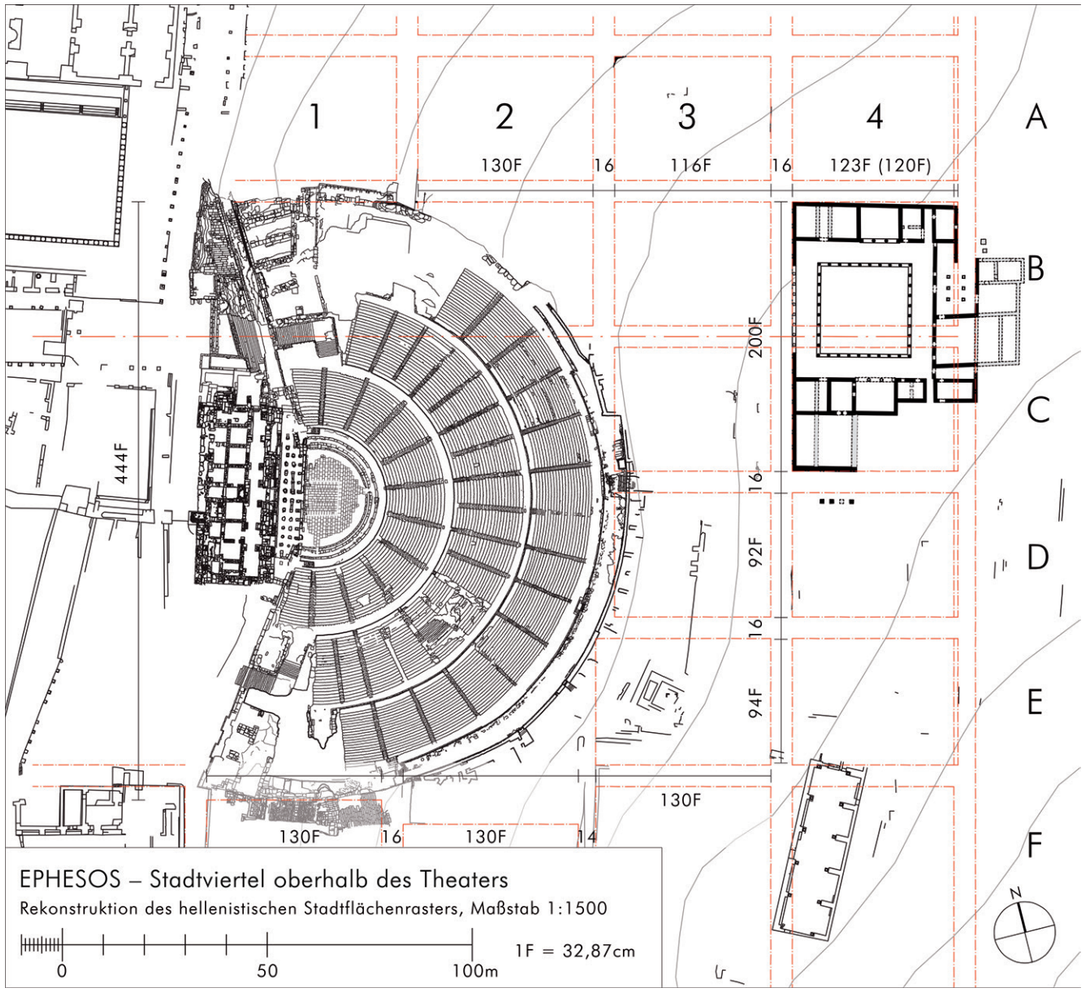

PLAN 45a - Rekonstruktion des hellenistischen Stadtflächenrasters

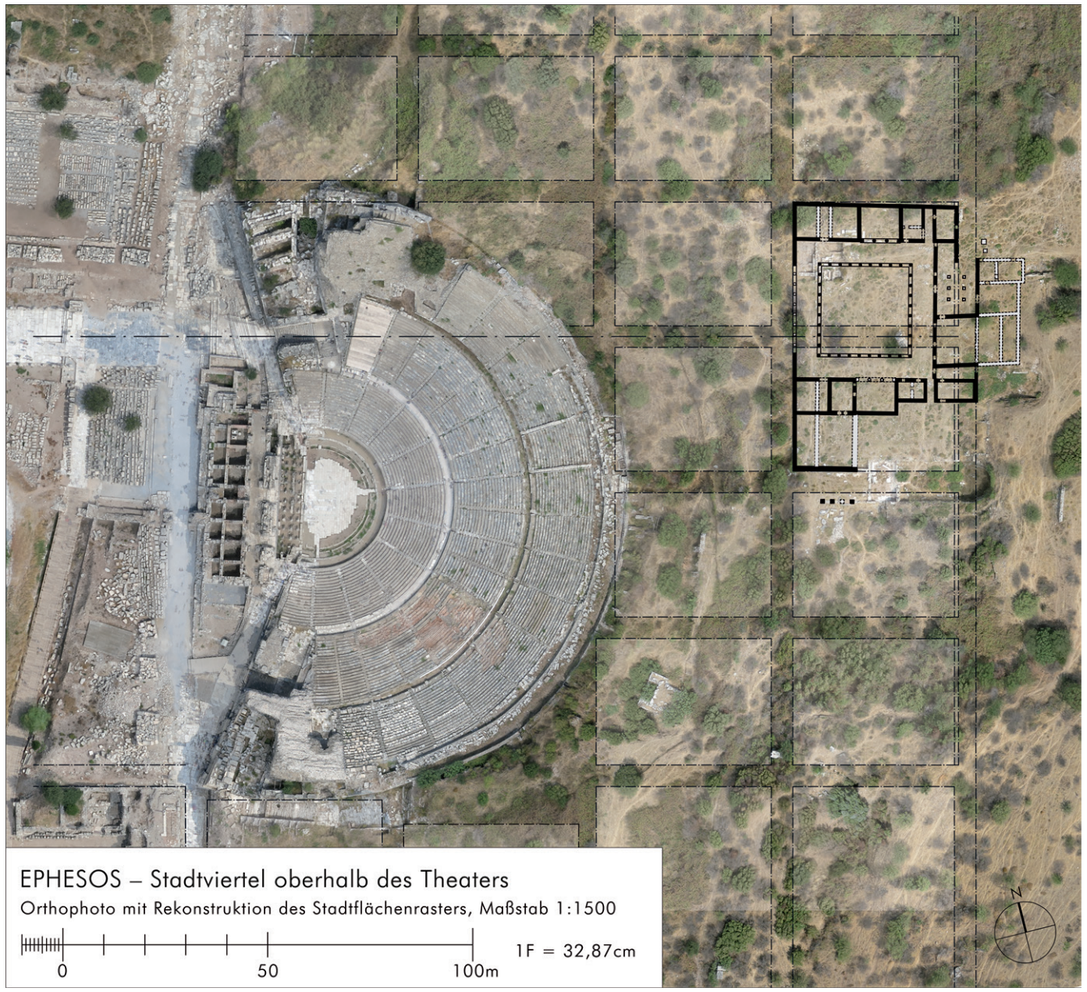

PLAN 45b - Orthophoto mit Rekonstruktion des Stadtflächenrasters